


Схема границ земельных участков

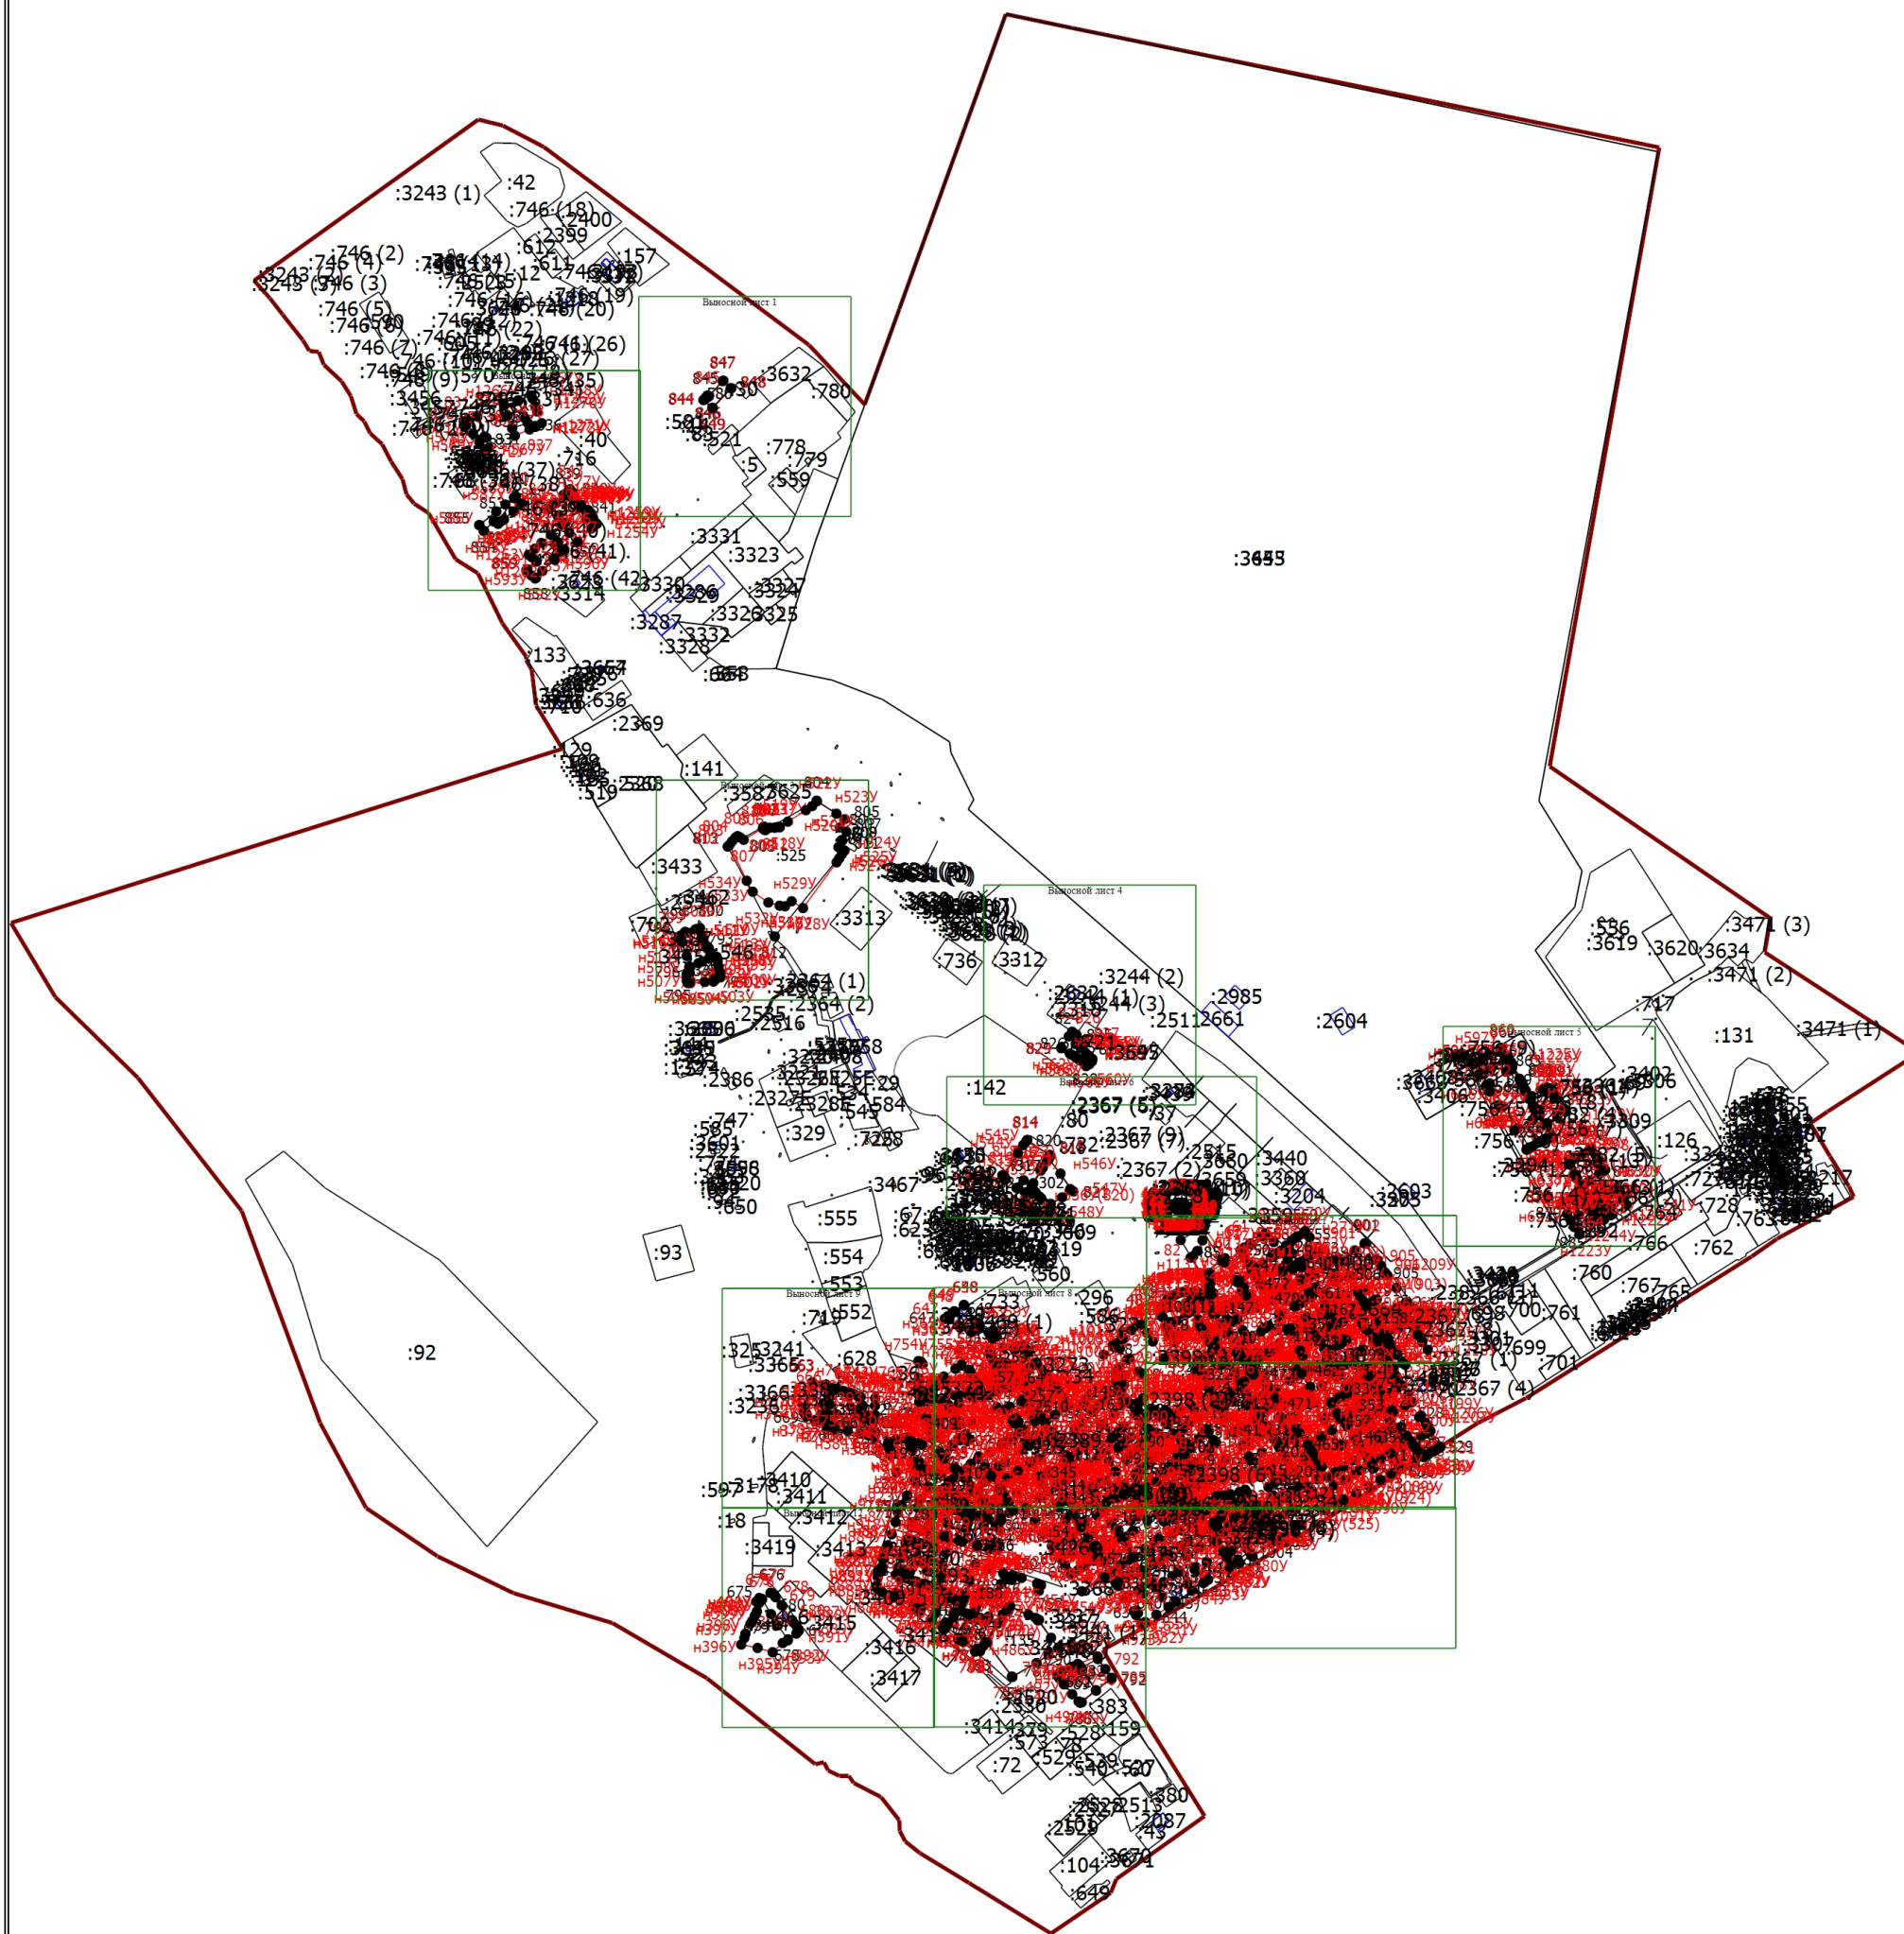


Масштаб 1:9000

Условные обозначения

- Вновь образованная часть границы, сведения о которой достаточны для определения ее местоположения
- Характерная точка границы, сведения о которой позволяют однозначно определить ее положение на местности
- 1 - Обозначение характерной точки, местоположение которой не изменилось или было уточнено
- 128 - Обозначение ликвидируемой характерной точки
- H1Y - Обозначение новой характерной точки
- :2325E - Кадастровый номер земельного участка
- :102 - Уточняемый земельный участок
- :2087 - Кадастровый номер здания
- :3236 - Кадастровый номер сооружения
- Существующая часть границы, имеющиеся в ЕГРН сведения о которой достаточны для определения ее местоположения
- Граница здания
- Граница кадастрового квартала

Схема границ земельных участков

Выносной лист 1

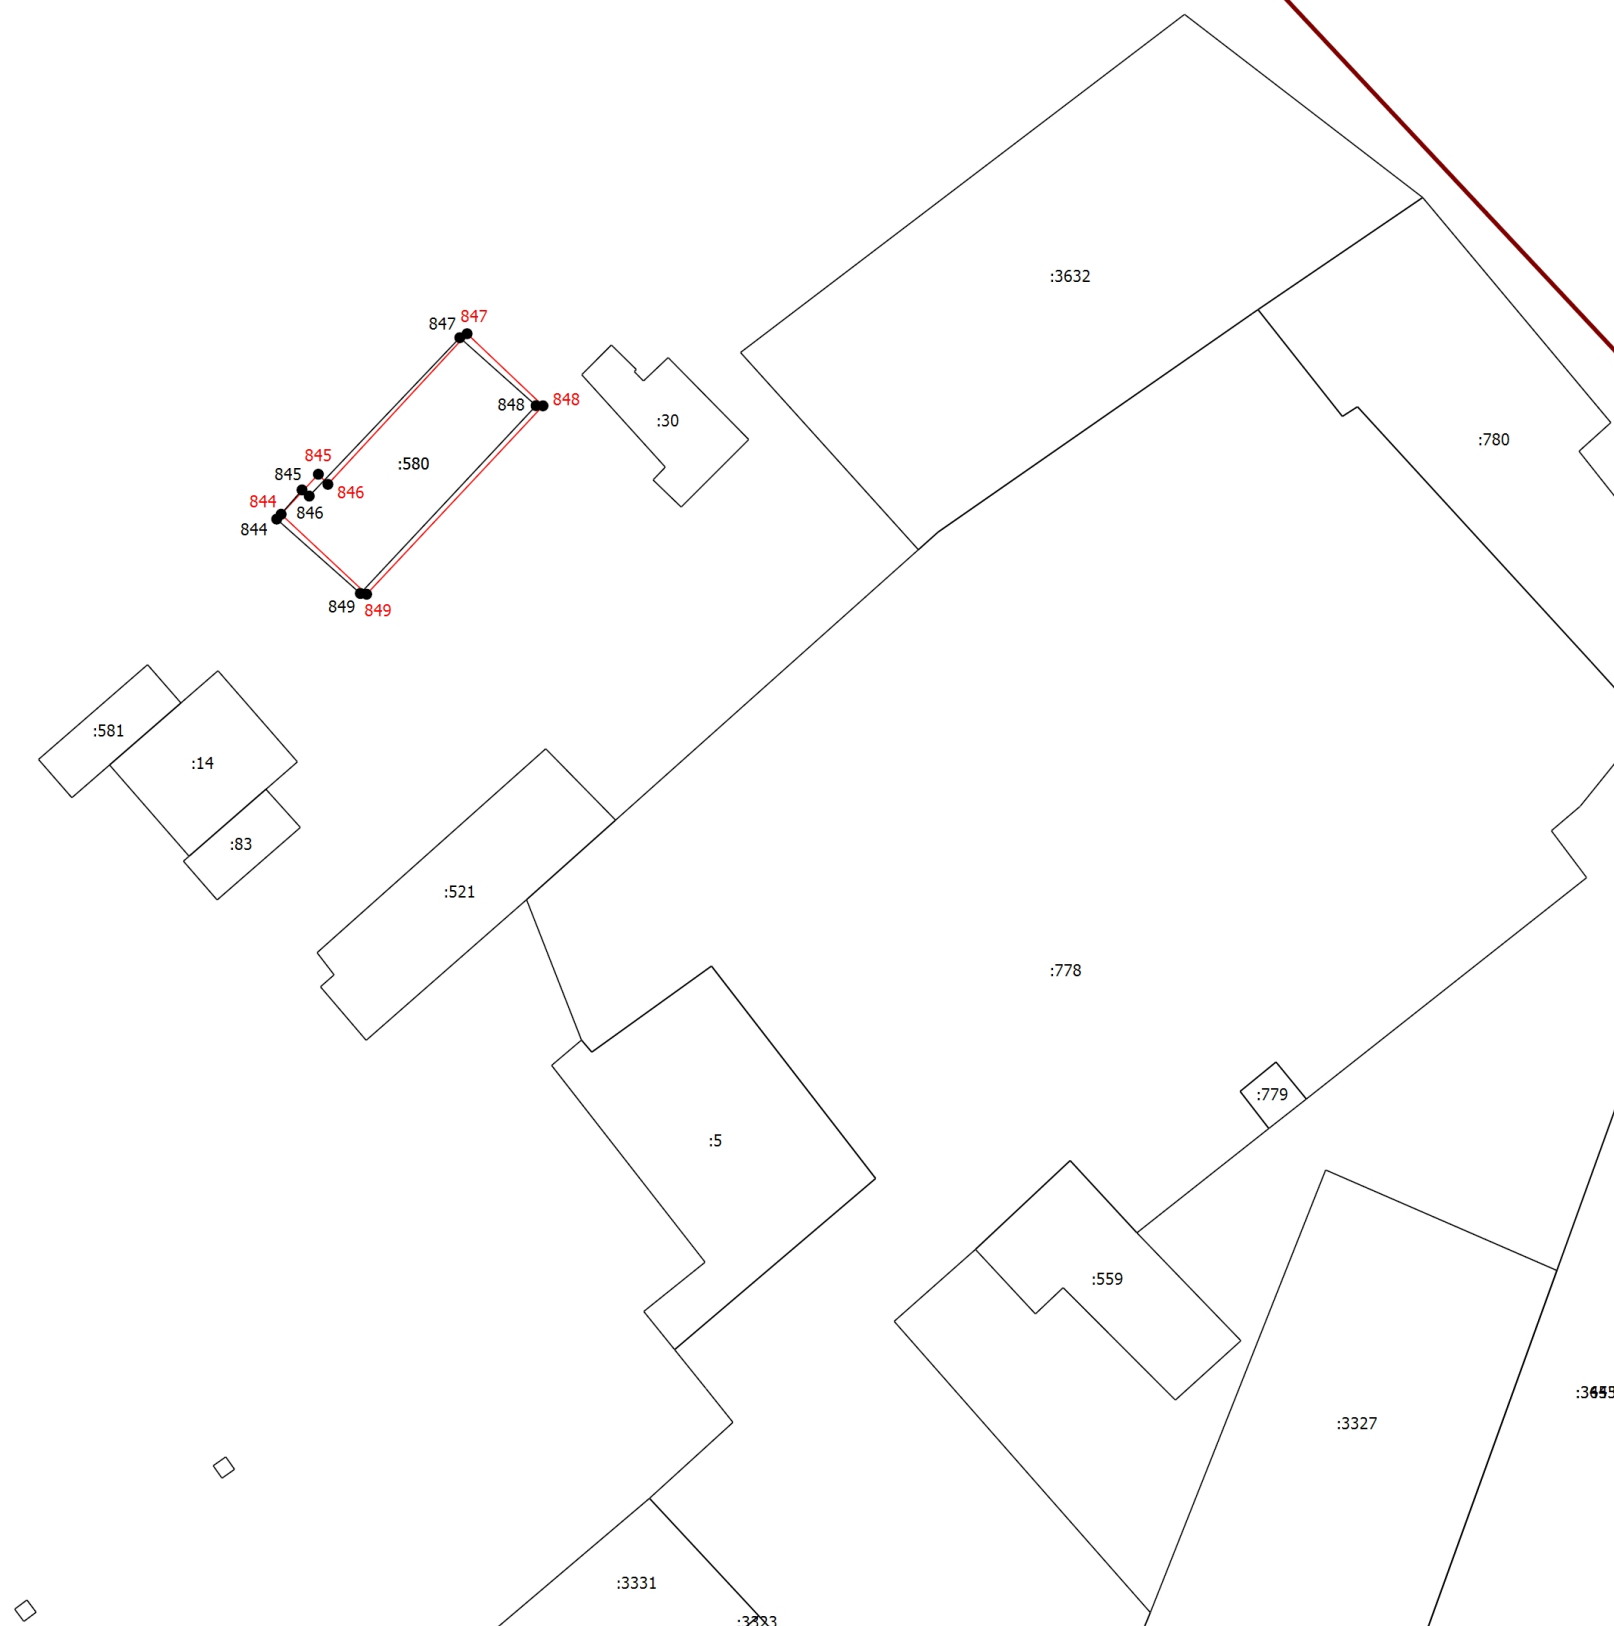

Масштаб 1:1000


Условные обозначения

- - Вновь образованная часть границы, сведения о которой достаточны для определения ее местоположения
- - Характерная точка границы, сведения о которой позволяют однозначно определить ее положение на местности
- 1 - Обозначение характерной точки, местоположение которой не изменилось или было уточнено
- 128 - Обозначение ликвидируемой характерной точки
- n1Y - Обозначение новой характерной точки
- :2325E - Кадастровый номер земельного участка
- :102 - Уточняемый земельный участок
- :2087 - Кадастровый номер здания
- :3236 - Кадастровый номер сооружения
- - Существующая часть границы, имеющиеся в ЕГРН сведения о которой достаточны для определения ее местоположения
- - Граница здания
- - Граница кадастрового квартала

Схема границ земельных участков

Выносной лист 2

:746 (28)

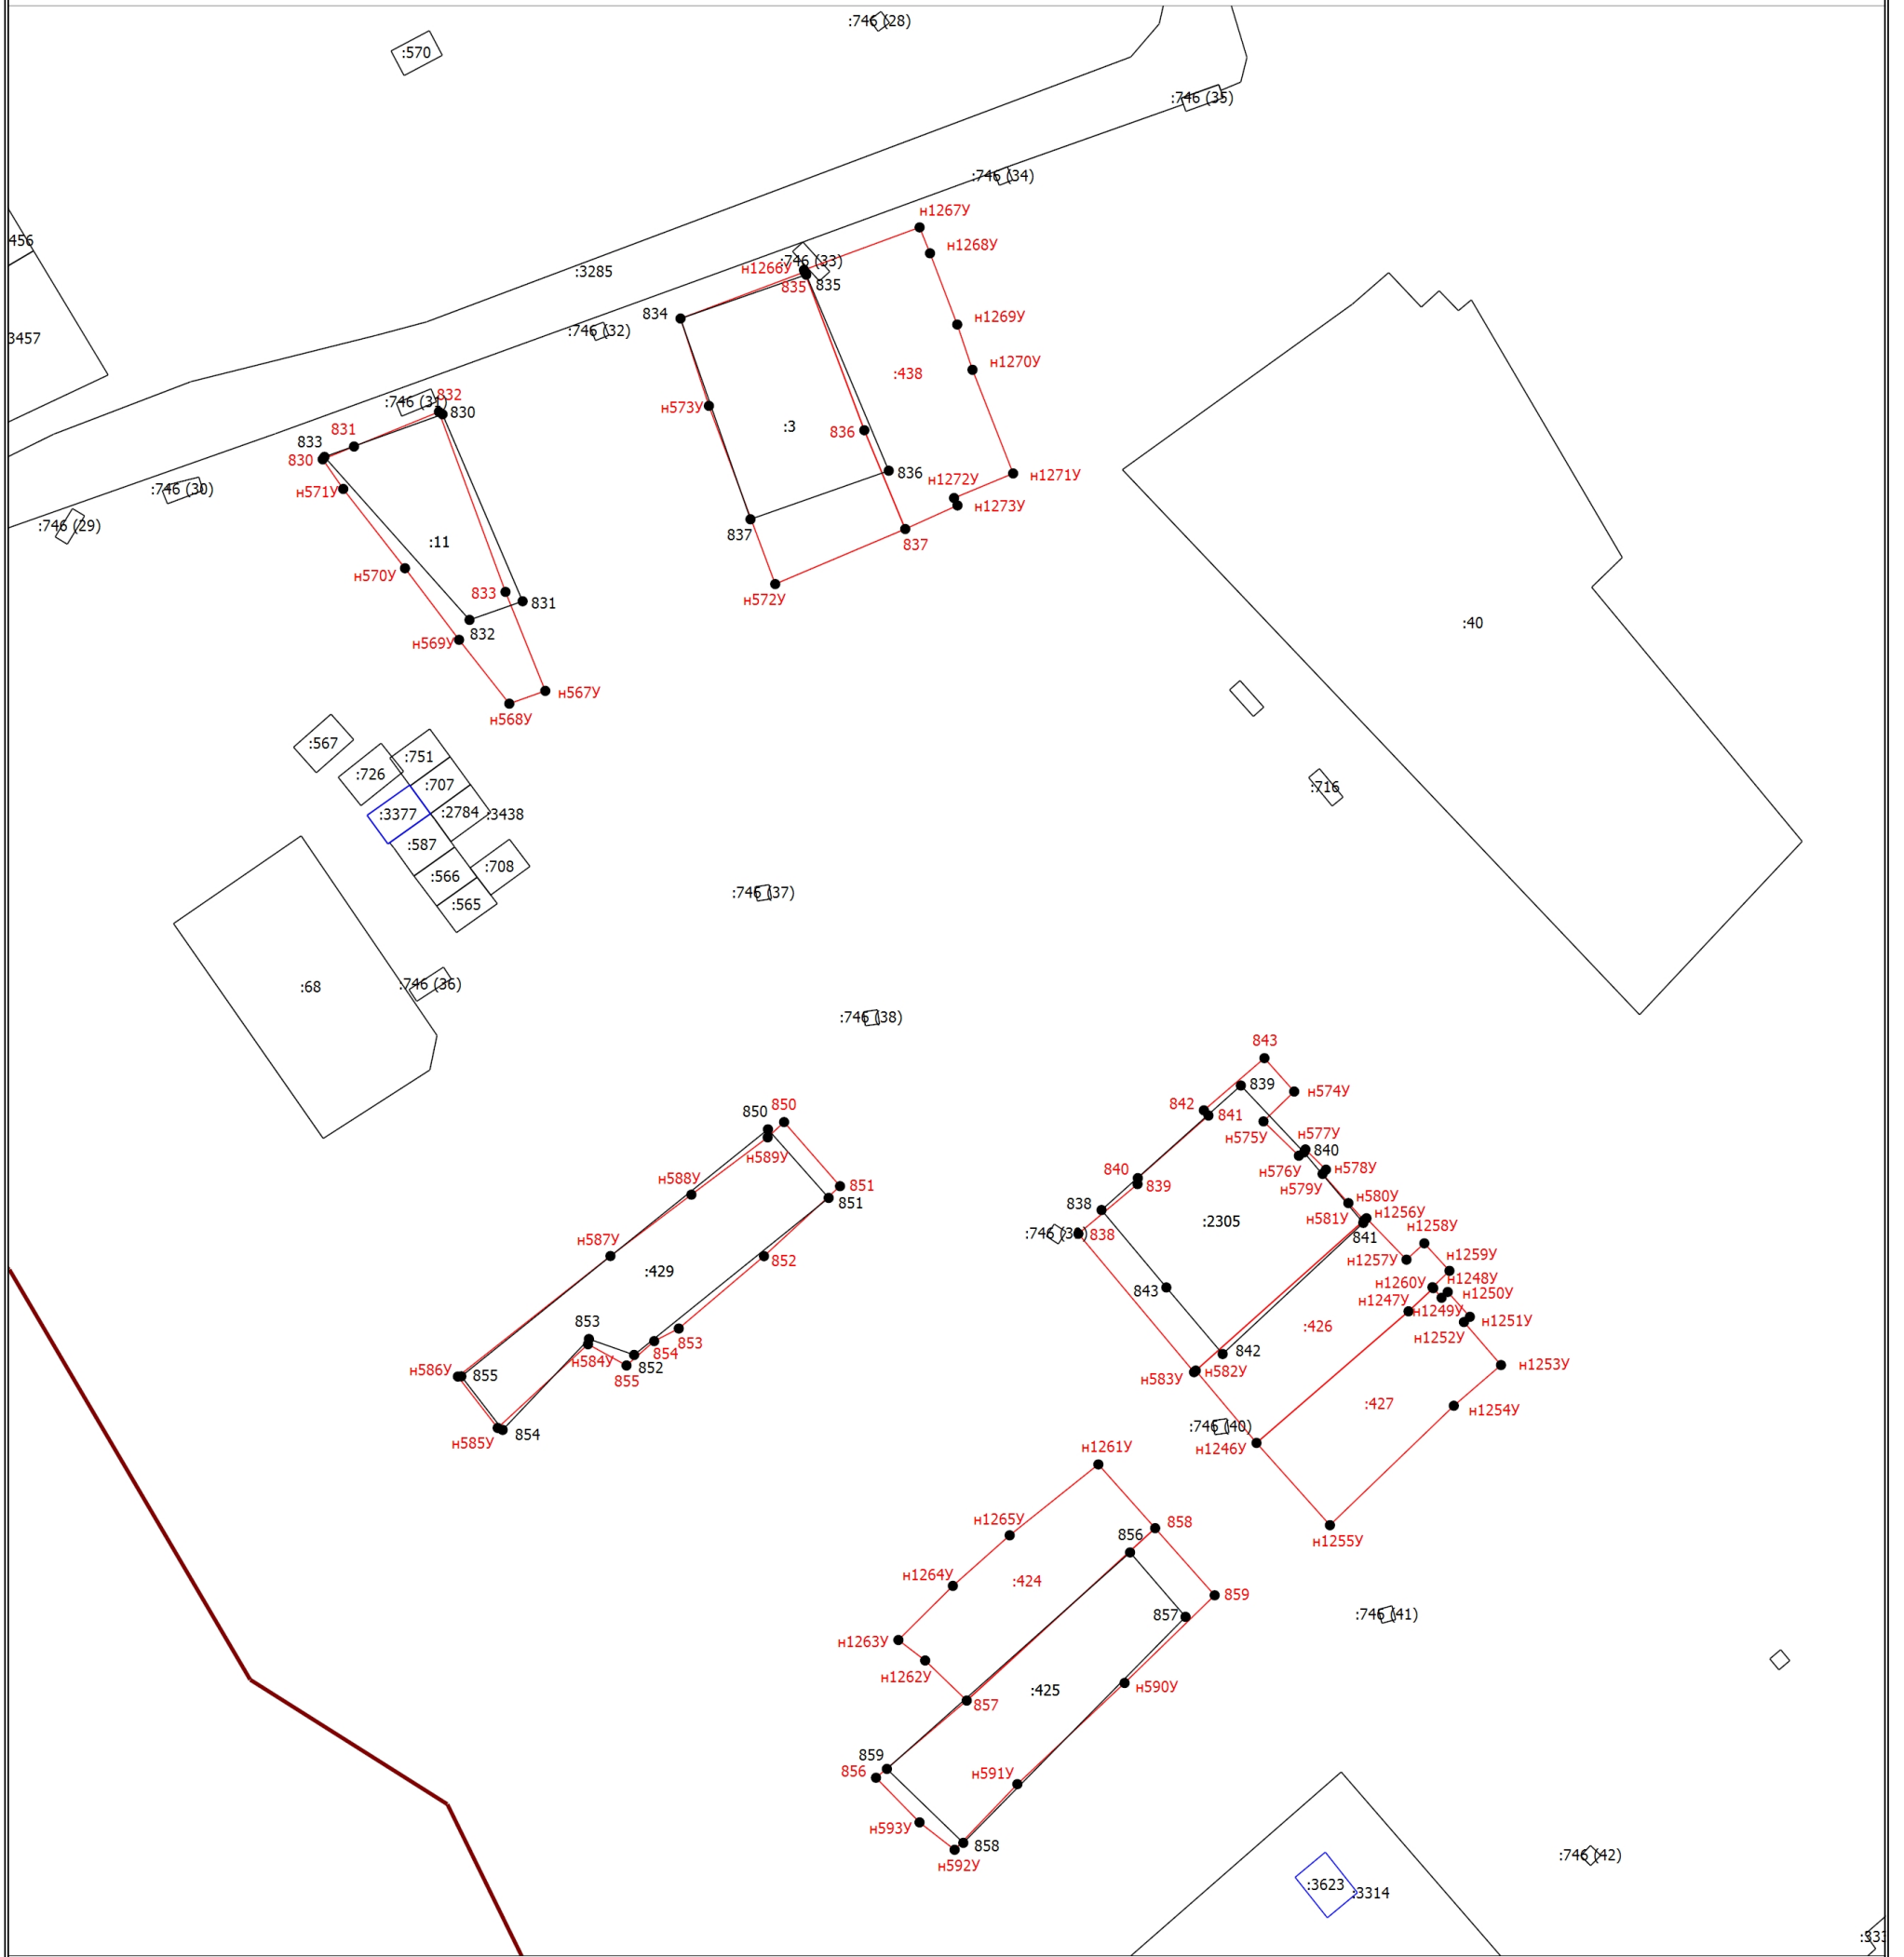


Масштаб 1:1000

Условные обозначения

- - Вновь образованная часть границы, сведения о которой достаточны для определения ее местоположения
- - Характерная точка границы, сведения о которой позволяют однозначно определить ее положение на местности
- 1 - Обозначение характерной точки, местоположение которой не изменилось или было уточнено
- ~~128~~ - Обозначение ликвидируемой характерной точки
- н1У - Обозначение новой характерной точки
- :2325E - Кадастровый номер земельного участка
- :102 - Уточняемый земельный участок
- :2087 - Кадастровый номер здания
- :3236 - Кадастровый номер сооружения
- (black) - Существующая часть границы, имеющиеся в ЕГРН сведения о которой достаточны для определения ее местоположения
- (blue) - Граница здания
- (thick red) - Граница кадастрового квартала

Схема границ земельных участков

Выносной лист 3

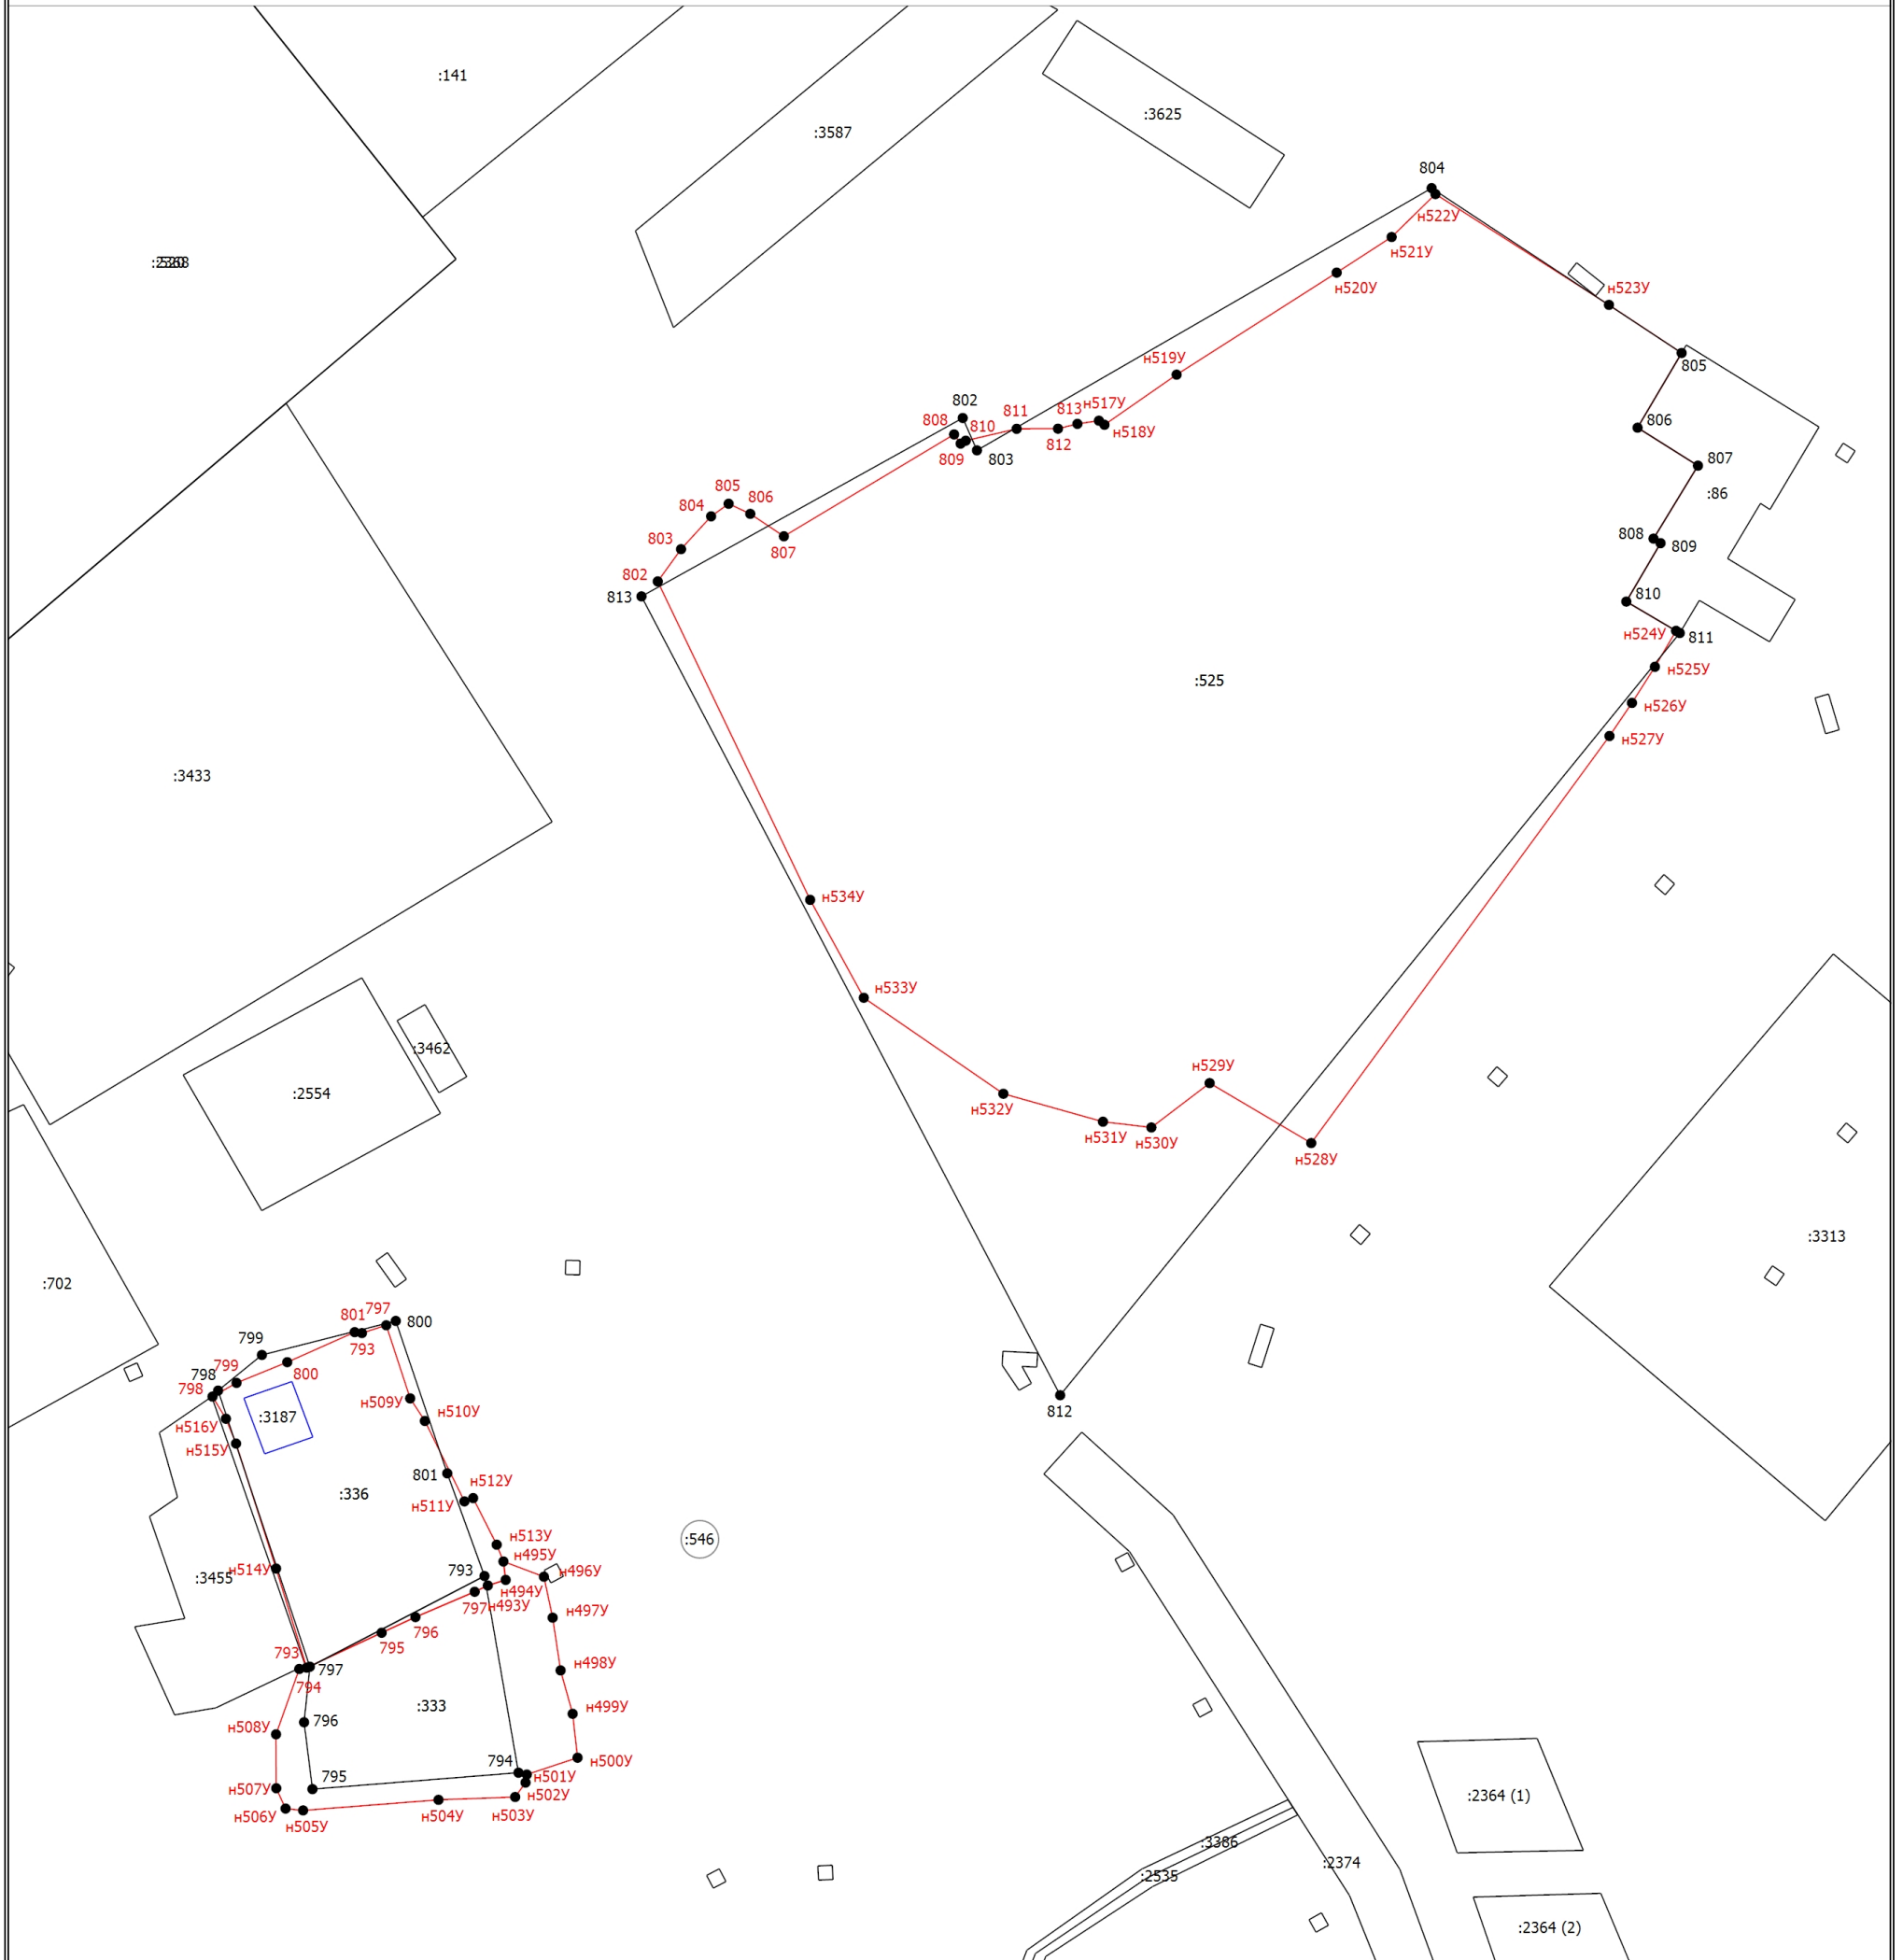

Масштаб 1:1000

Условные обозначения

- - Вновь образованная часть границы, сведения о которой достаточны для определения ее местоположения
- - Характерная точка границы, сведения о которой позволяют однозначно определить ее положение на местности
- 1 - Обозначение характерной точки, местоположение которой не изменилось или было уточнено
- ~~128~~ - Обозначение ликвидируемой характерной точки
- н1У - Обозначение новой характерной точки
- :2325E - Кадастровый номер земельного участка
- :102 - Уточняемый земельный участок
- :2087 - Кадастровый номер здания
- :3236 - Кадастровый номер сооружения
- - Существующая часть границы, имеющиеся в ЕГРН сведения о которой достаточны для определения ее местоположения
- - Граница здания
- - Граница кадастрового квартала

Схема границ земельных участков

Выносной лист 4



Масштаб 1:1000

Условные обозначения



 










-  - вновь образованная часть границы, сведения о которой достаточны для определения ее местоположения
-  - характеристическая точка границы, сведения о которой позволяют однозначно определить ее положение на местности
-  - обозначение характеристической точки, местоположение которой не изменилось или было уточнено
-  - обозначение ликвидируемой характеристической точки
-  - обозначение новой характеристической точки
-  - кадастровый номер земельного участка
-  - уточняемый земельный участок
-  - кадастровый номер здания
-  - кадастровый номер сооружения
-  - существующая часть границы, имеющиеся в ЕГРН сведения о которой достаточны для определения ее местоположения
-  - граница здания
-  - граница кадастрового квартала

Схема границ земельных участков

Выносной лист 5

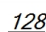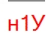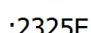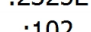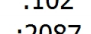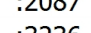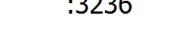


Масштаб 1:1000

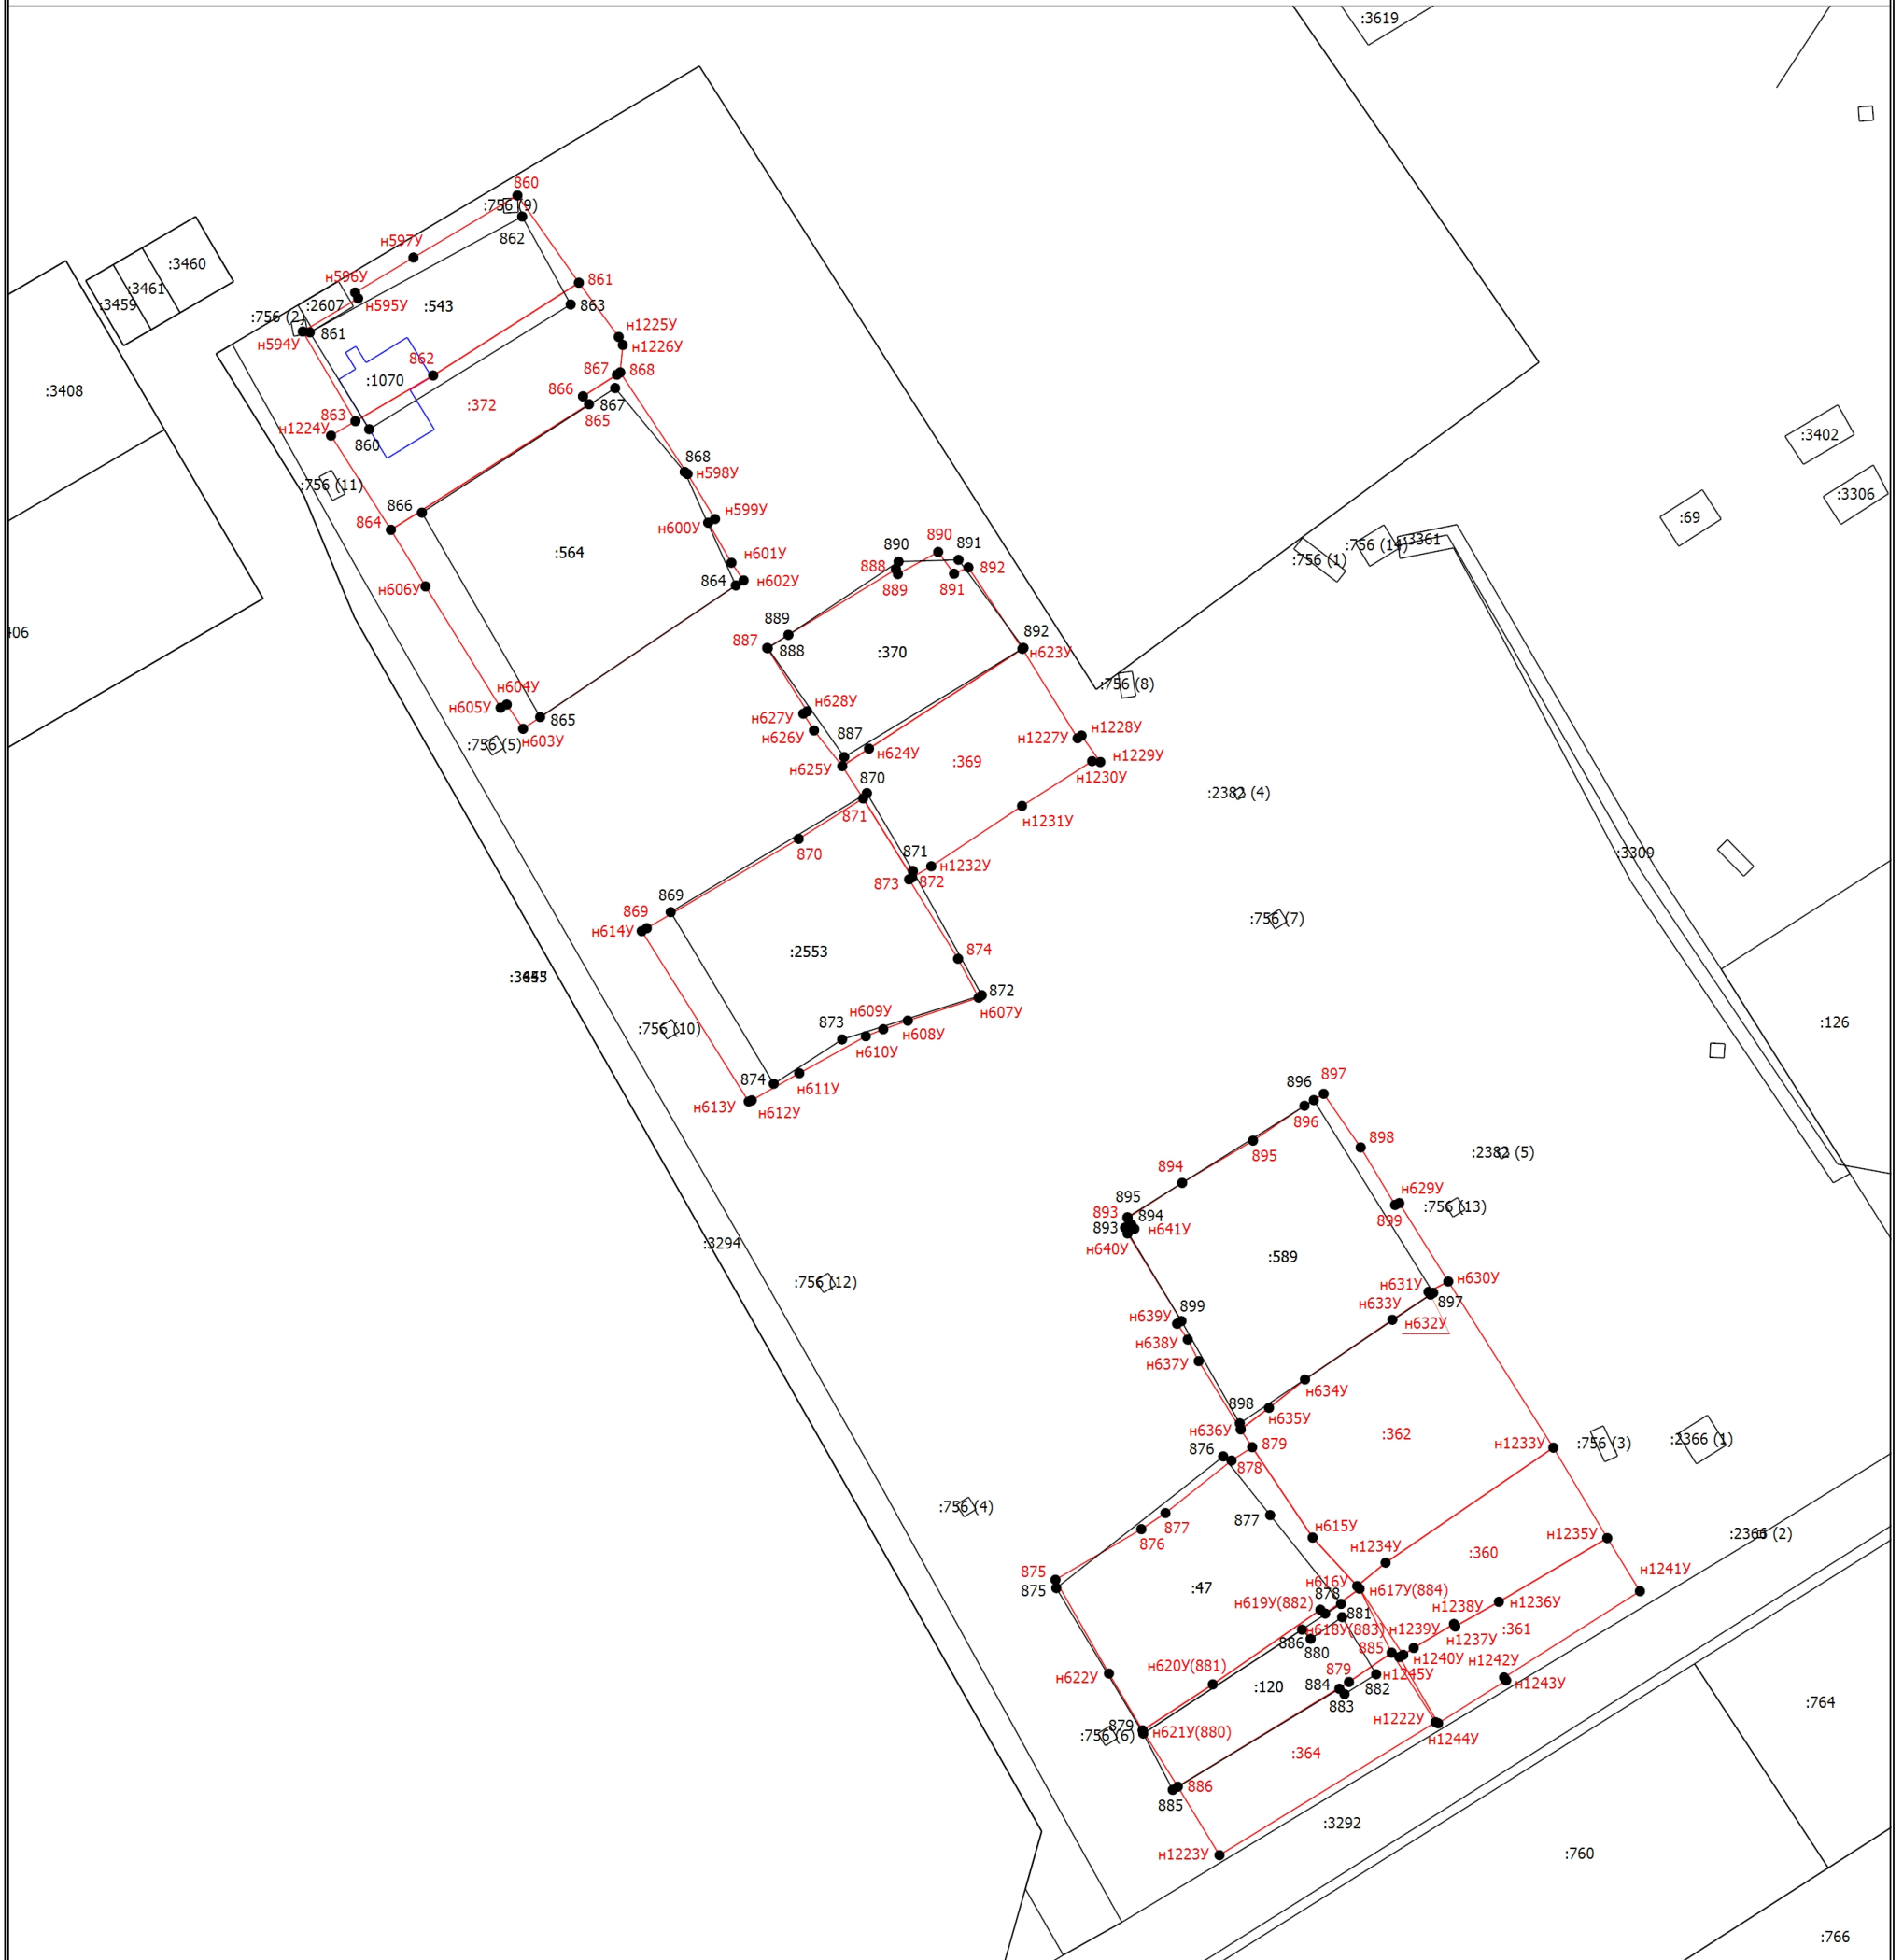Условные обозначения

- - Вновь образованная часть границы, сведения о которой достаточны для определения ее местоположения
- - Характерная точка границы, сведения о которой позволяют однозначно определить ее положение на местности
- 1 - Обозначение характерной точки, местоположение которой не изменилось или было уточнено
- 128 - Обозначение ликвидируемой характерной точки
- n1Y - Обозначение новой характерной точки
- :2325E - Кадастровый номер земельного участка
- :102 - Уточняемый земельный участок
- :2087 - Кадастровый номер здания
- :3236 - Кадастровый номер сооружения
- - Существующая часть границы, имеющиеся в ЕГРН сведения о которой достаточны для определения ее местоположения
- - Граница здания
- - Граница кадастрового квартала

Схема границ земельных участков

Выносной лист 6

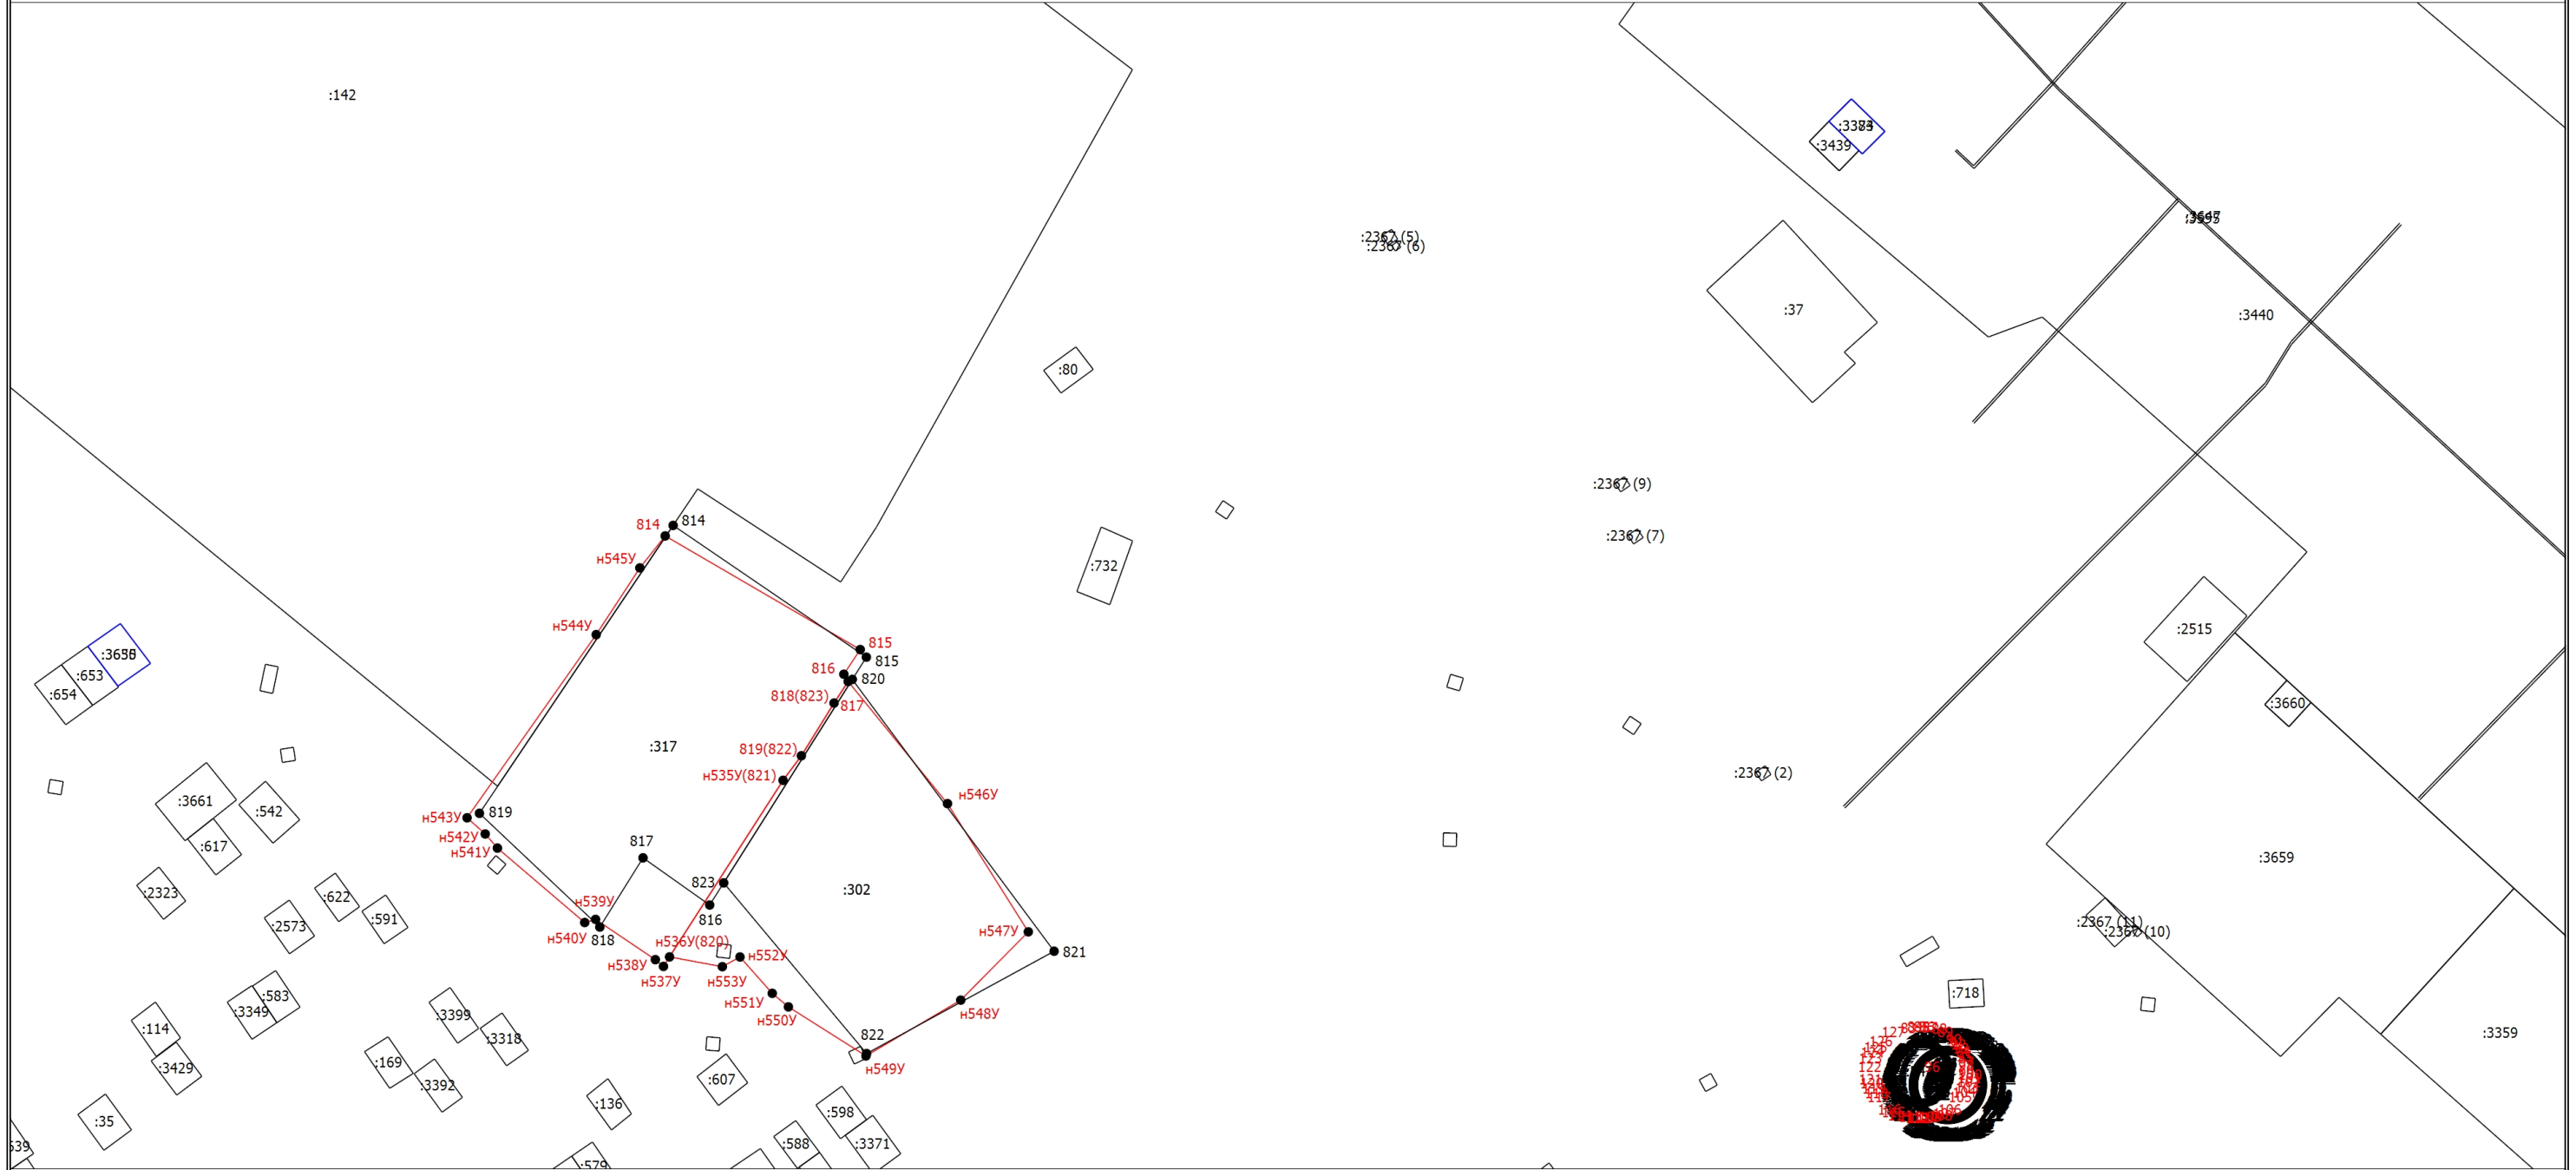


Масштаб 1:1000

Условные обозначения

- - Вновь образованная часть границы, сведения о которой достаточны для определения ее местоположения
- - Характерная точка границы, сведения о которой позволяют однозначно определить ее положение на местности
- 1** - Обозначение характерной точки, местоположение которой не изменилось или было уточнено
- 128 - Обозначение ликвидируемой характерной точки
- н1У - Обозначение новой характерной точки
- :2325E** - Кадастровый номер земельного участка
- :102** - Уточняемый земельный участок
- :2087** - Кадастровый номер здания
- :3236** - Кадастровый номер сооружения
- - Существующая часть границы, имеющиеся в ЕГРН сведения о которой достаточны для определения ее местоположения
- - Граница здания
- - Граница кадастрового квартала

Схема границ земельных участков

Выносной лист 7

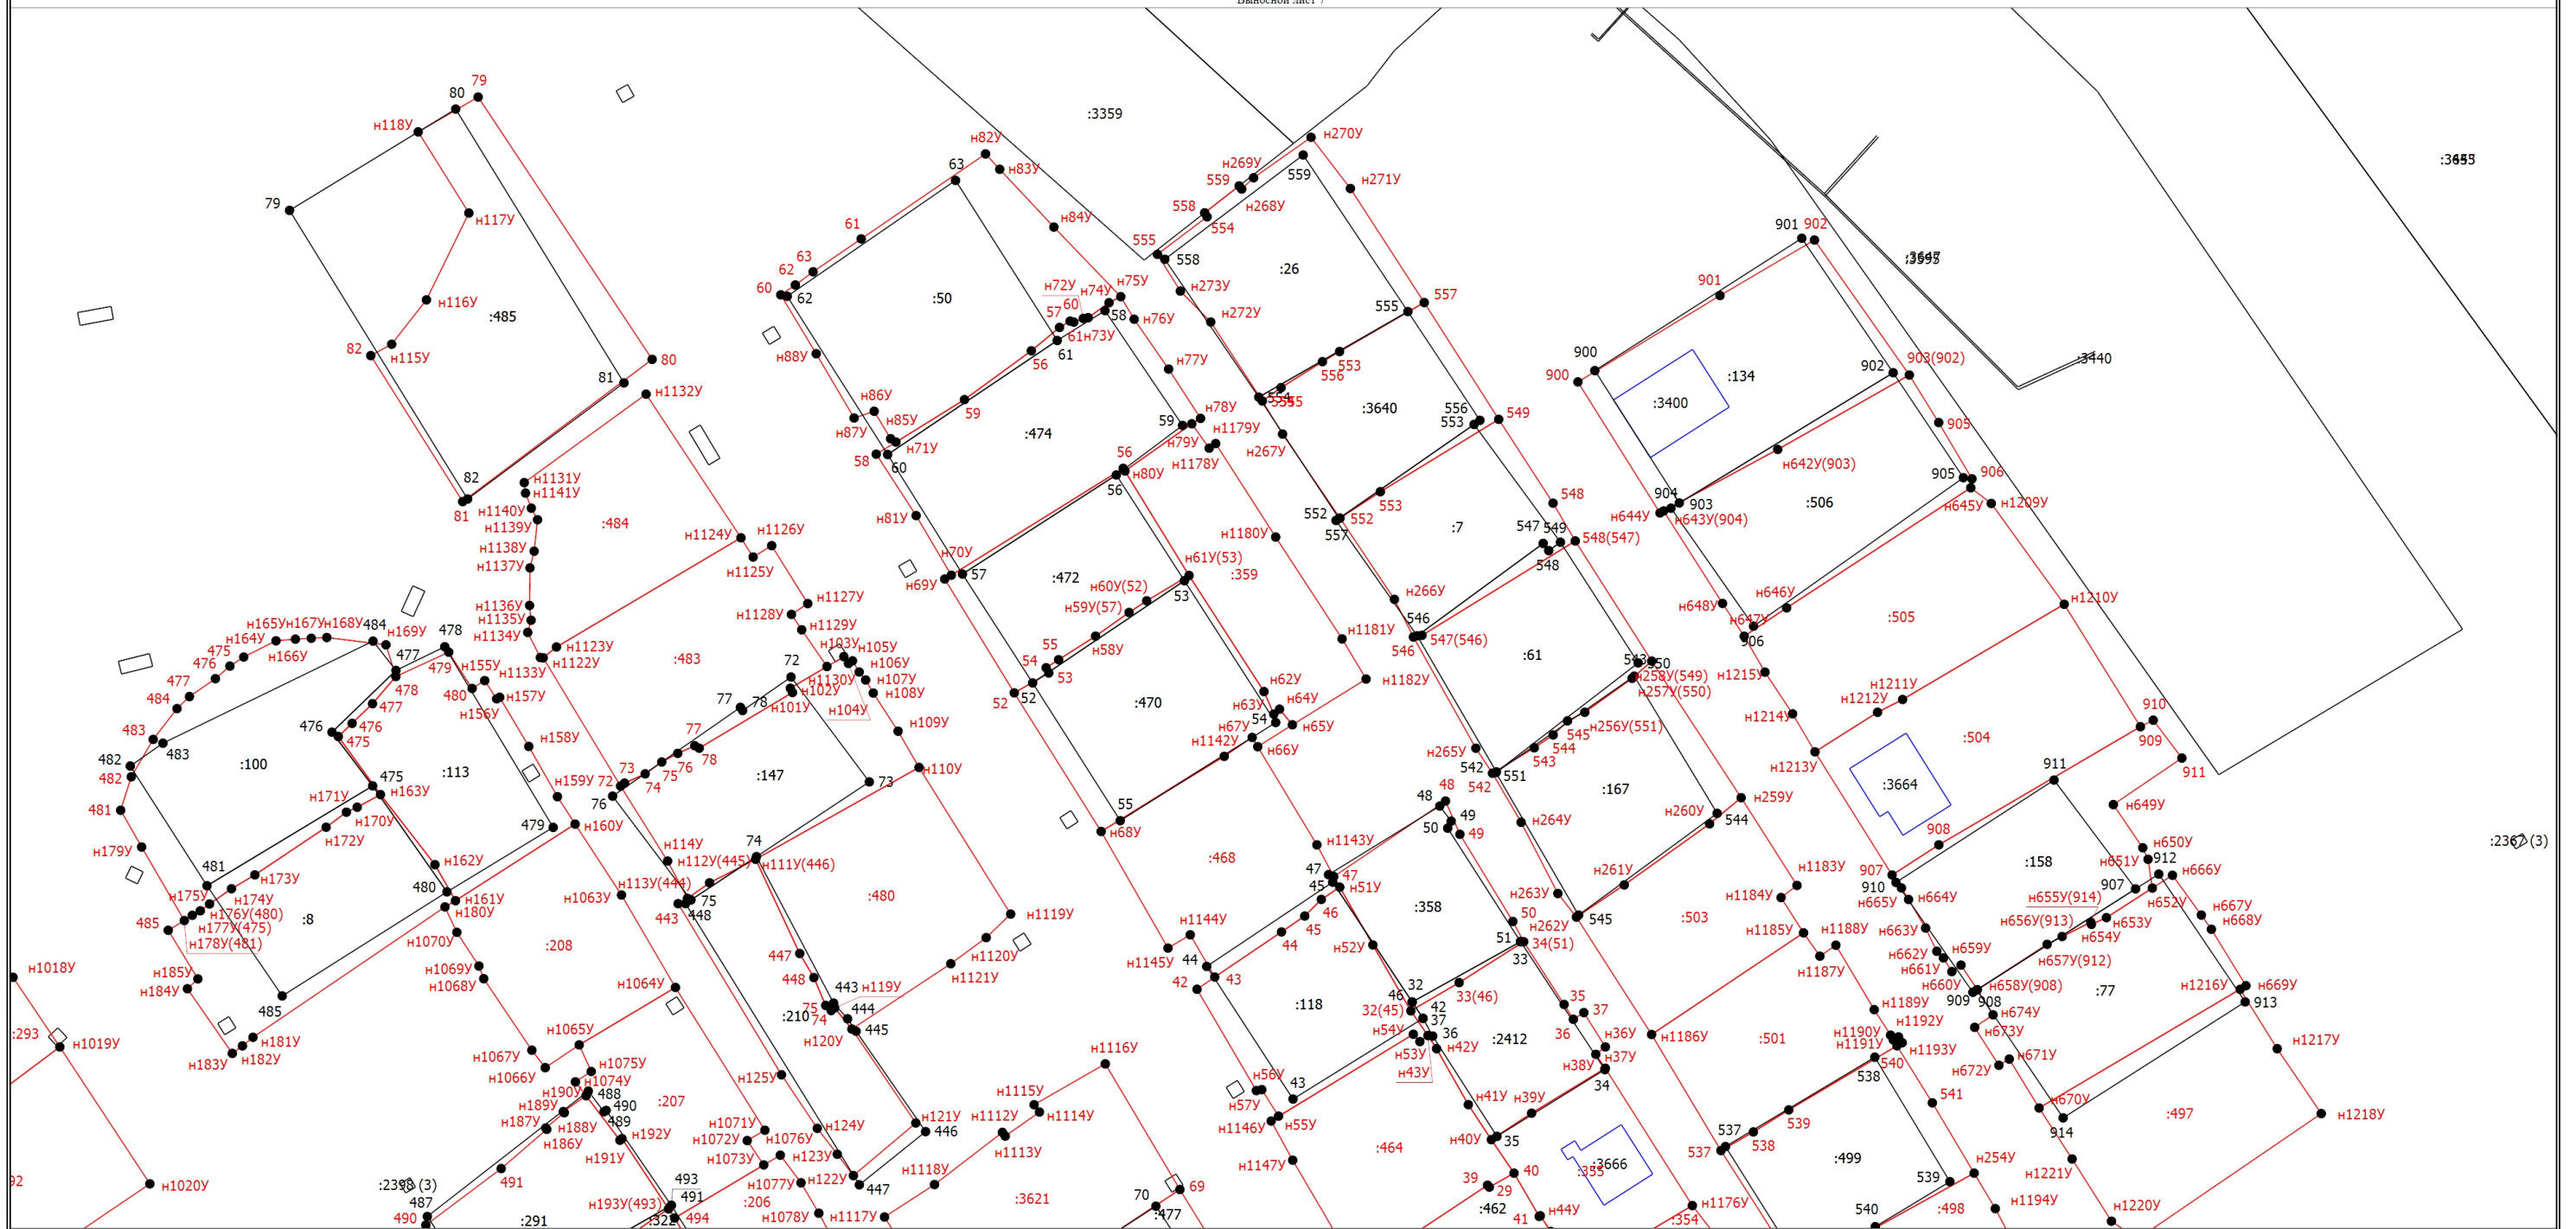


- Условные обозначения
- - Новая образованная часть границы, сведения о которой достаточны для определения ее местоположения
 - - Характерная точка границы, сведения о которой позволяют однозначно определить ее положение на местности
 - ₁ - Обозначение ликвидированной характерной точки
 - ₁₂₈ - Обозначение новой характерной точки
 - _{2325E} - Кадастровый номер земельного участка
 - ₁₀₂ - Уточняемый земельный участок
 - ₂₀₈₇ - Кадастровый номер здания
 - ₃₂₃₆ - Кадастровый номер сооружения
 - - Существующая часть границы, имеющаяся в ЕГРН сведения о которой достаточны для определения ее местоположения
 - - Граница здания
 - - Граница кадастрового квартала

Масштаб 1:1000

Схема границ земельных участков

Выносной лист 9

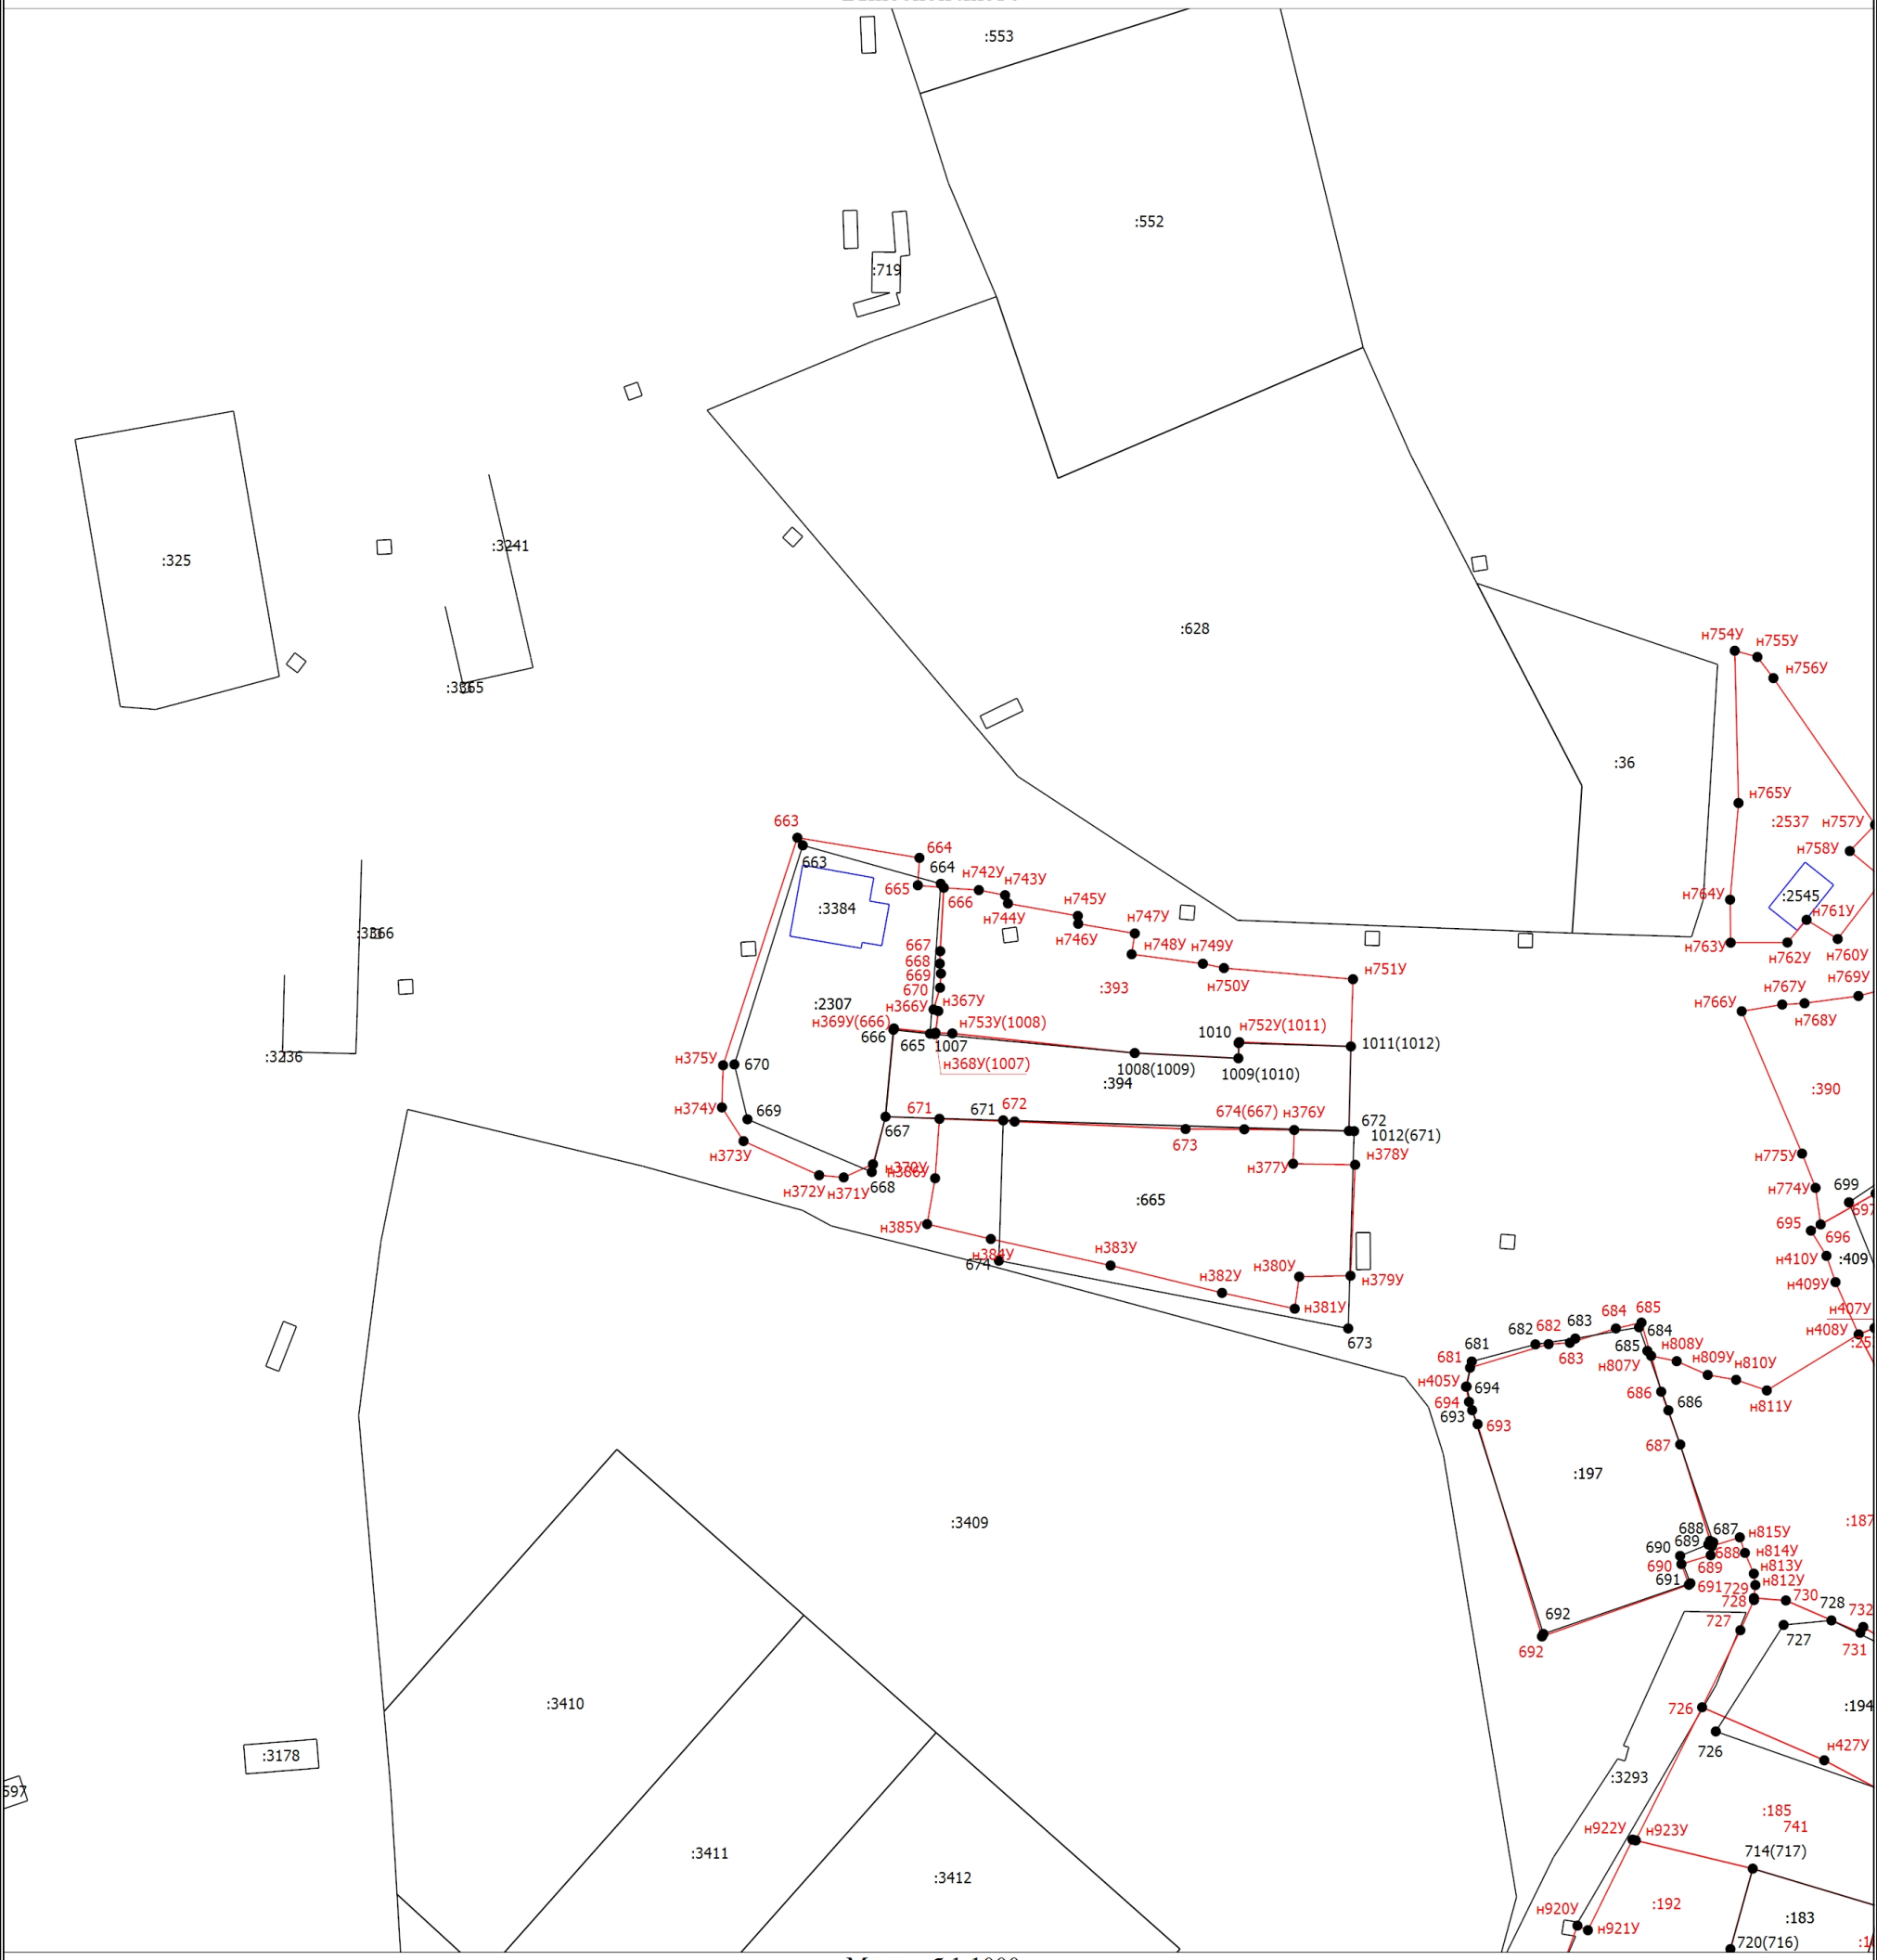


Масштаб 1:1000

Условные обозначения

- - Вновь образованная часть границы, сведения о которой достаточны для определения ее местоположения
- - Характерная точка границы, сведения о которой позволяют однозначно определить ее положение на местности
- 1 - Обозначение характерной точки, местоположение которой не изменилось или было уточнено
- 128 - Обозначение ликвидируемой характерной точки
- n1У - Обозначение новой характерной точки
- :2325E - Кадастровый номер земельного участка
- :102 - Уточняемый земельный участок
- :2087 - Кадастровый номер здания
- :3236 - Кадастровый номер сооружения
- - Существующая часть границы, имеющиеся в ЕГРН сведения о которой достаточны для определения ее местоположения
- - Граница здания
- - Граница кадастрового квартала

Схема границ земельных участков

Выносной лист 10

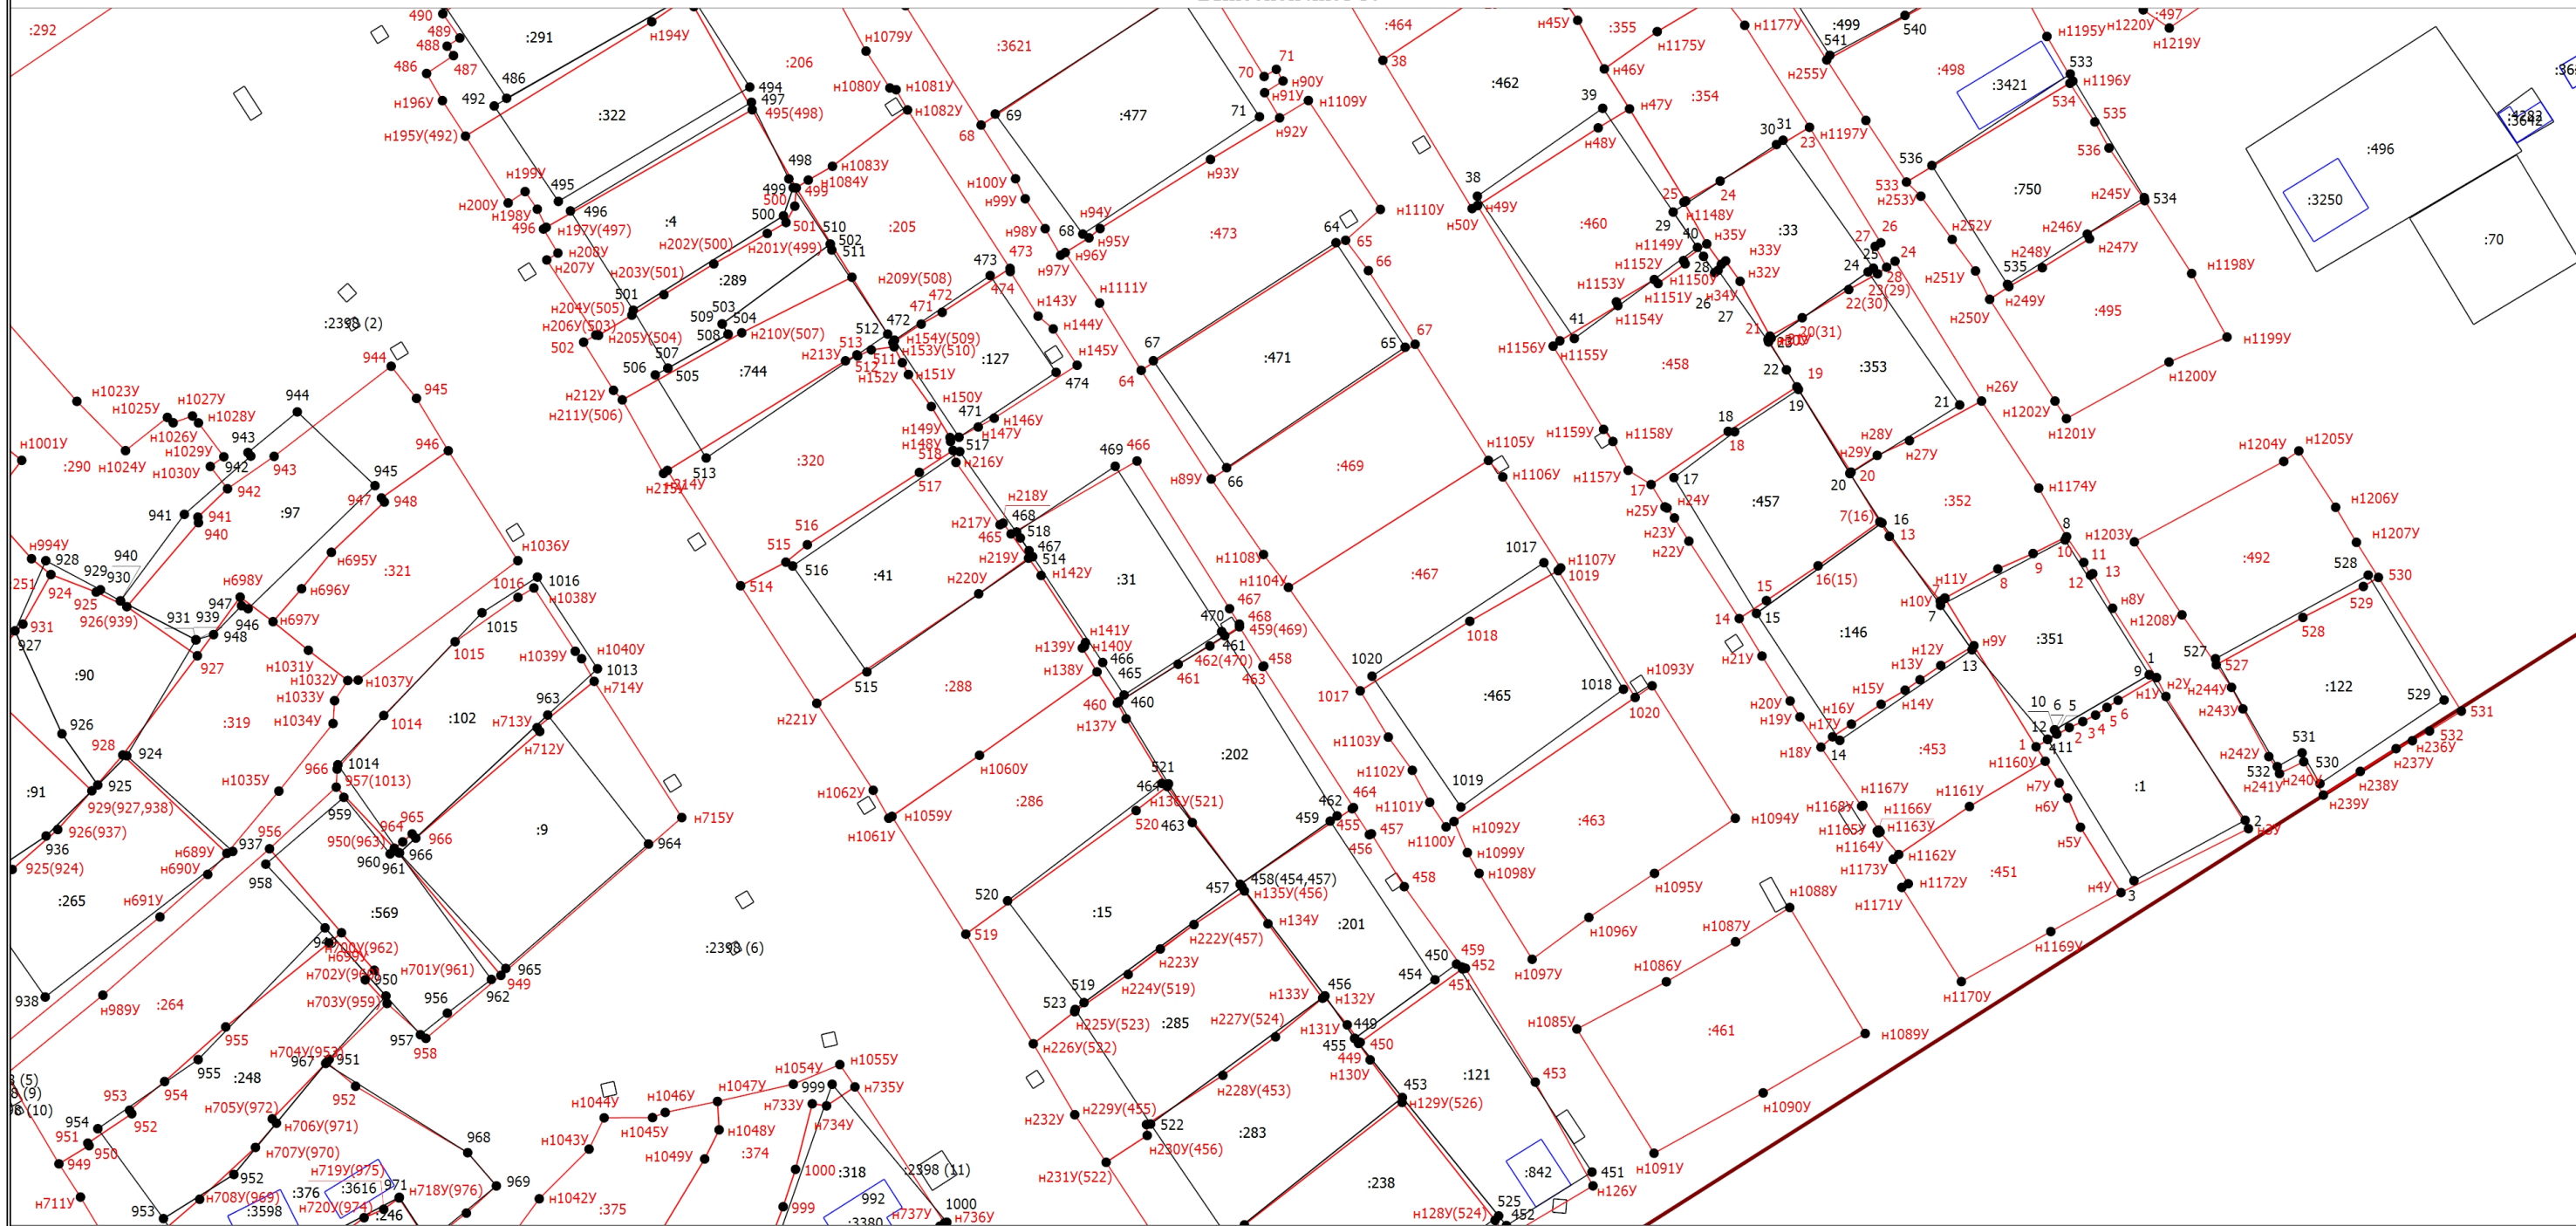

Масштаб 1:1000

Условные обозначения


- - Вновь образованная часть границы, сведения о которой достаточны для определения ее местоположения
- - Характерная точка границы, сведения о которой позволяют однозначно определить ее положение на местности
- 1 - Обозначение характерной точки, местоположение которой не изменилось или было уточнено
- 128 - Обозначение ликвидируемой характерной точки
- h1Y - Обозначение новой характерной точки
- :2325E - Кадастровый номер земельного участка
- :102 - Уточняемый земельный участок
- :2087 - Кадастровый номер здания
- :3236 - Кадастровый номер сооружения
- - Существующая часть границы, имеющиеся в ЕГРН сведения о которой достаточны для определения ее местоположения

Схема границ земельных участков

- - Граница здания
- - Граница кадастрового квартала

Схема границ земельных участков

Выносной лист 11

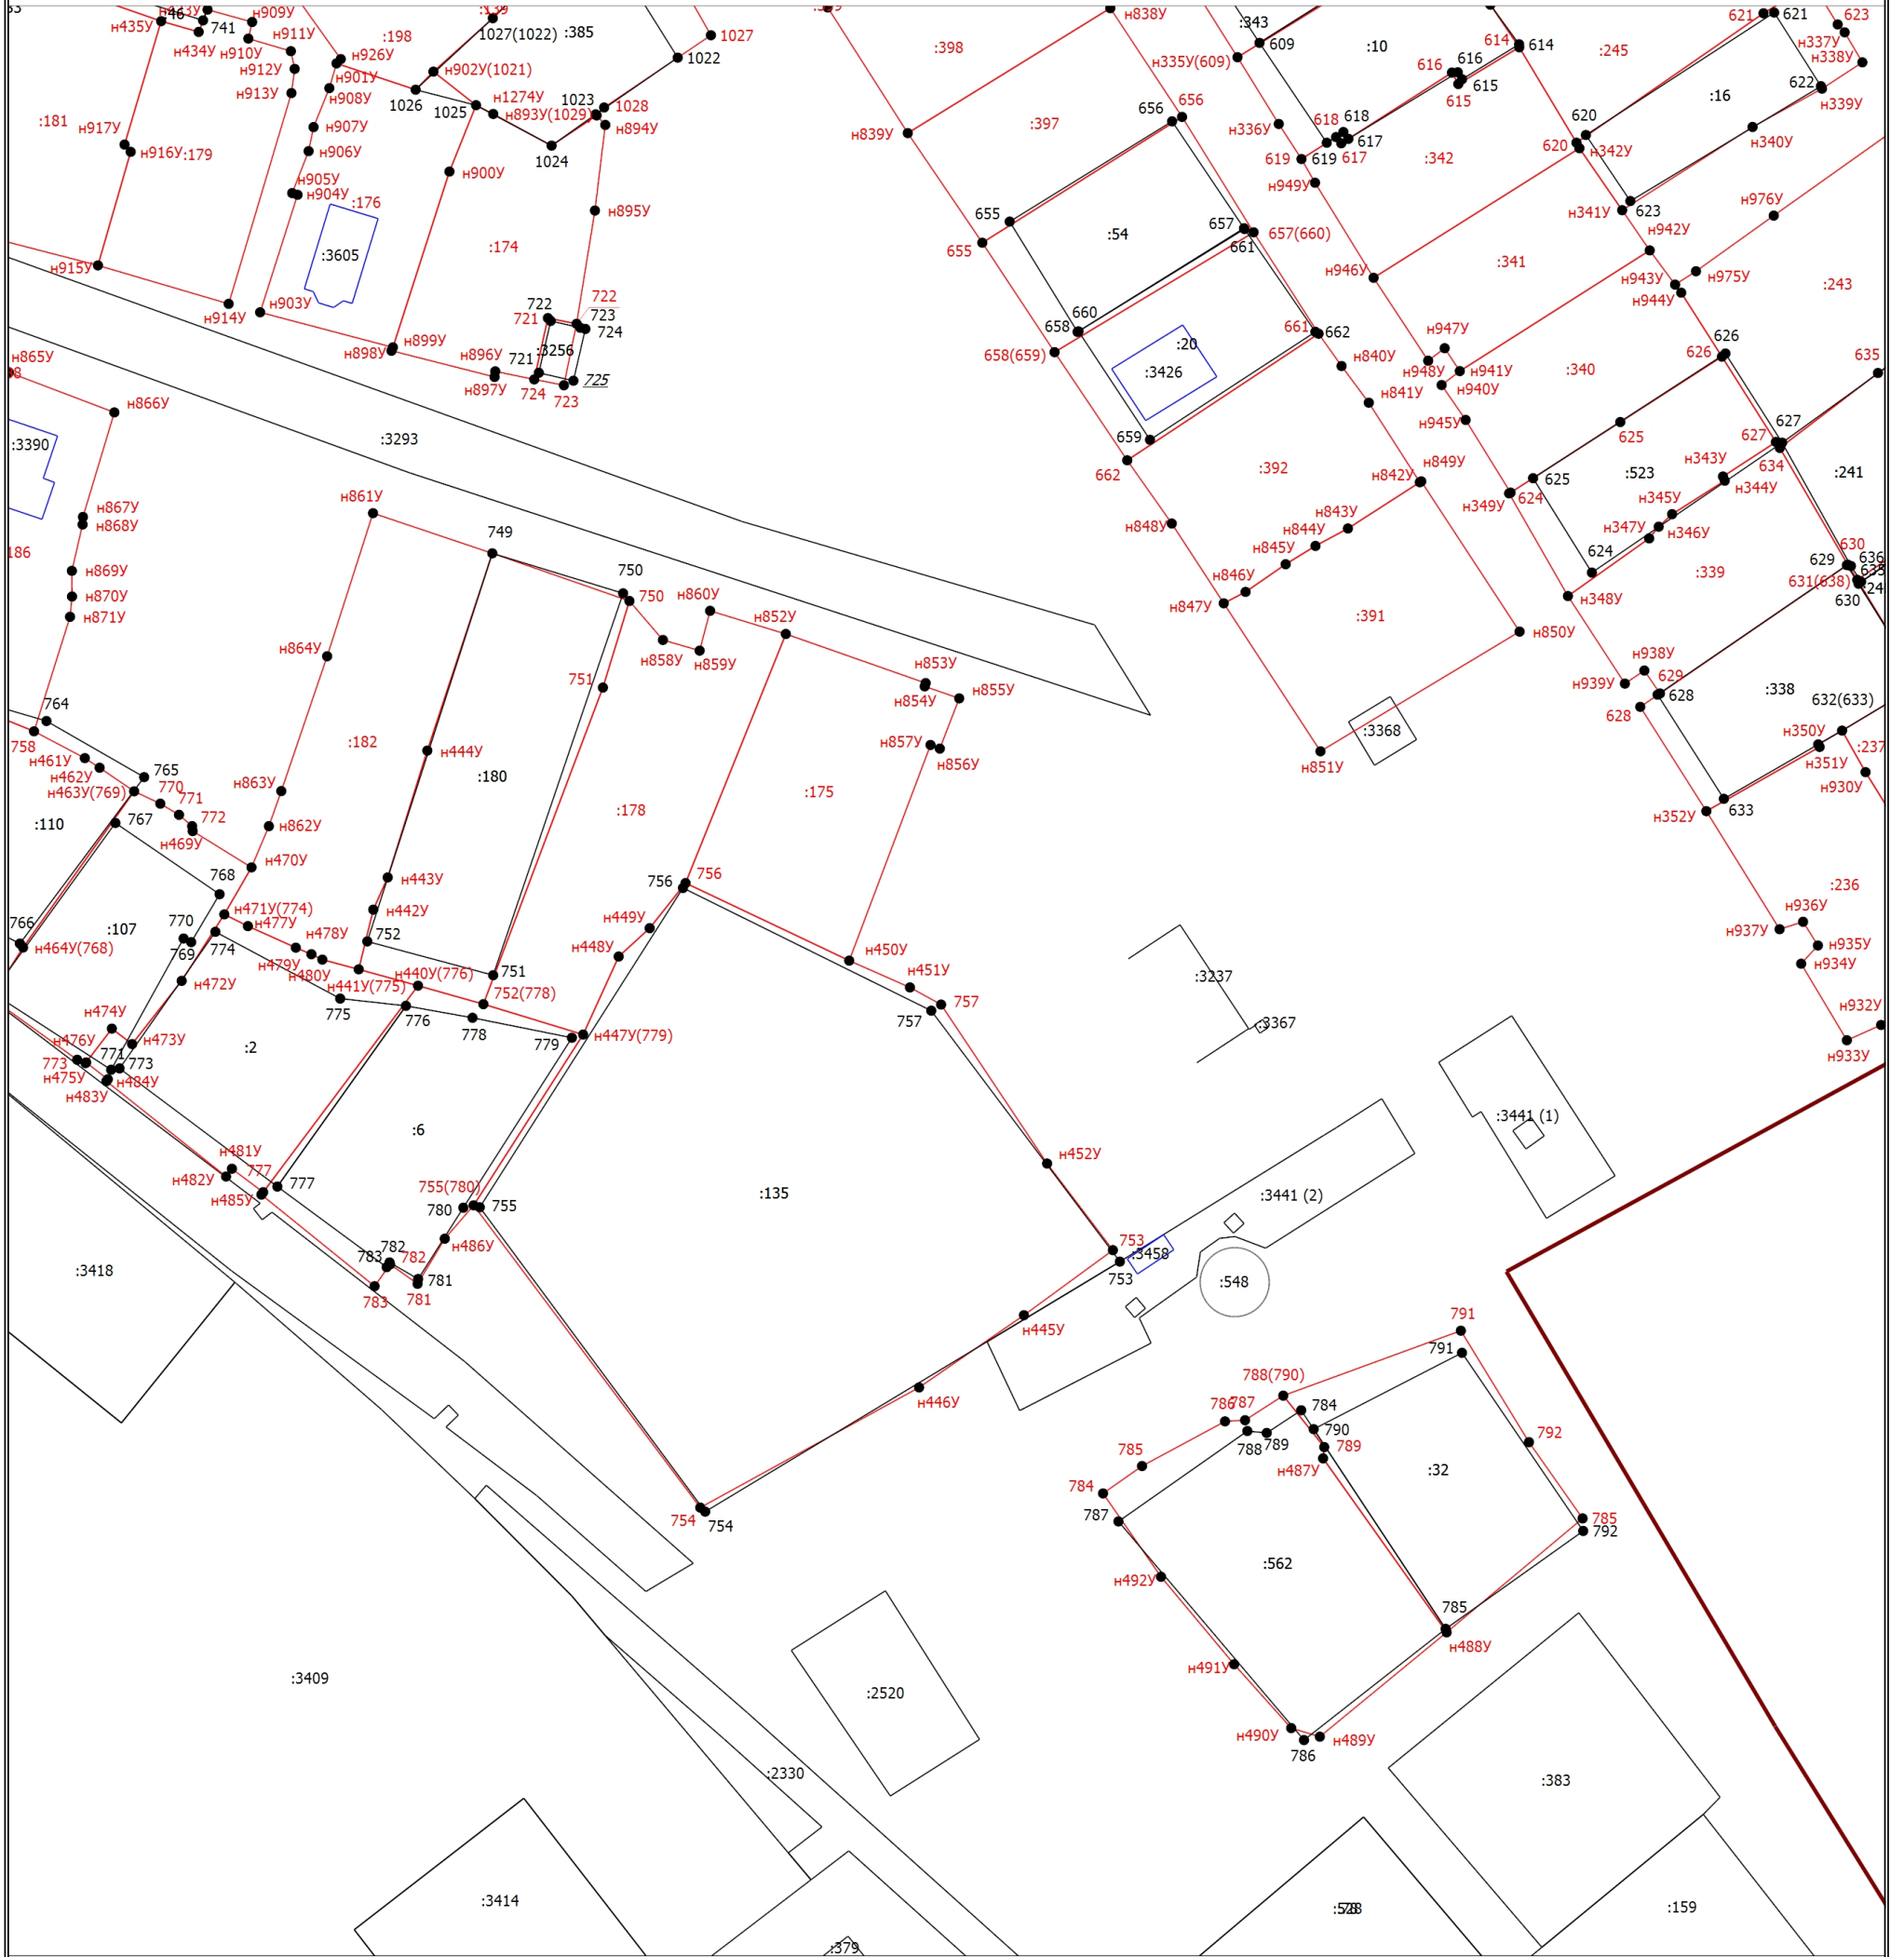


Масштаб 1:1000

Условные обозначения

- - Вновь образованная часть границы, сведения о которой достаточны для определения ее местоположения
- - Характерная точка границы, сведения о которой позволяют однозначно определить ее положение на местности
- 1 - Обозначение характерной точки, местоположение которой не изменилось или было уточнено
- ~~128~~ - Обозначение ликвидируемой характерной точки
- н1У - Обозначение новой характерной точки
- :2325Е - Кадастровый номер земельного участка
- :102 - Уточняемый земельный участок
- :2087 - Кадастровый номер здания
- :3236 - Кадастровый номер сооружения
- - Существующая часть границы, имеющиеся в ЕГРН сведения о которой достаточны для определения ее местоположения
- - Граница здания
- - Граница кадастрового квартала

Схема границ земельных участков

Выносной лист 12

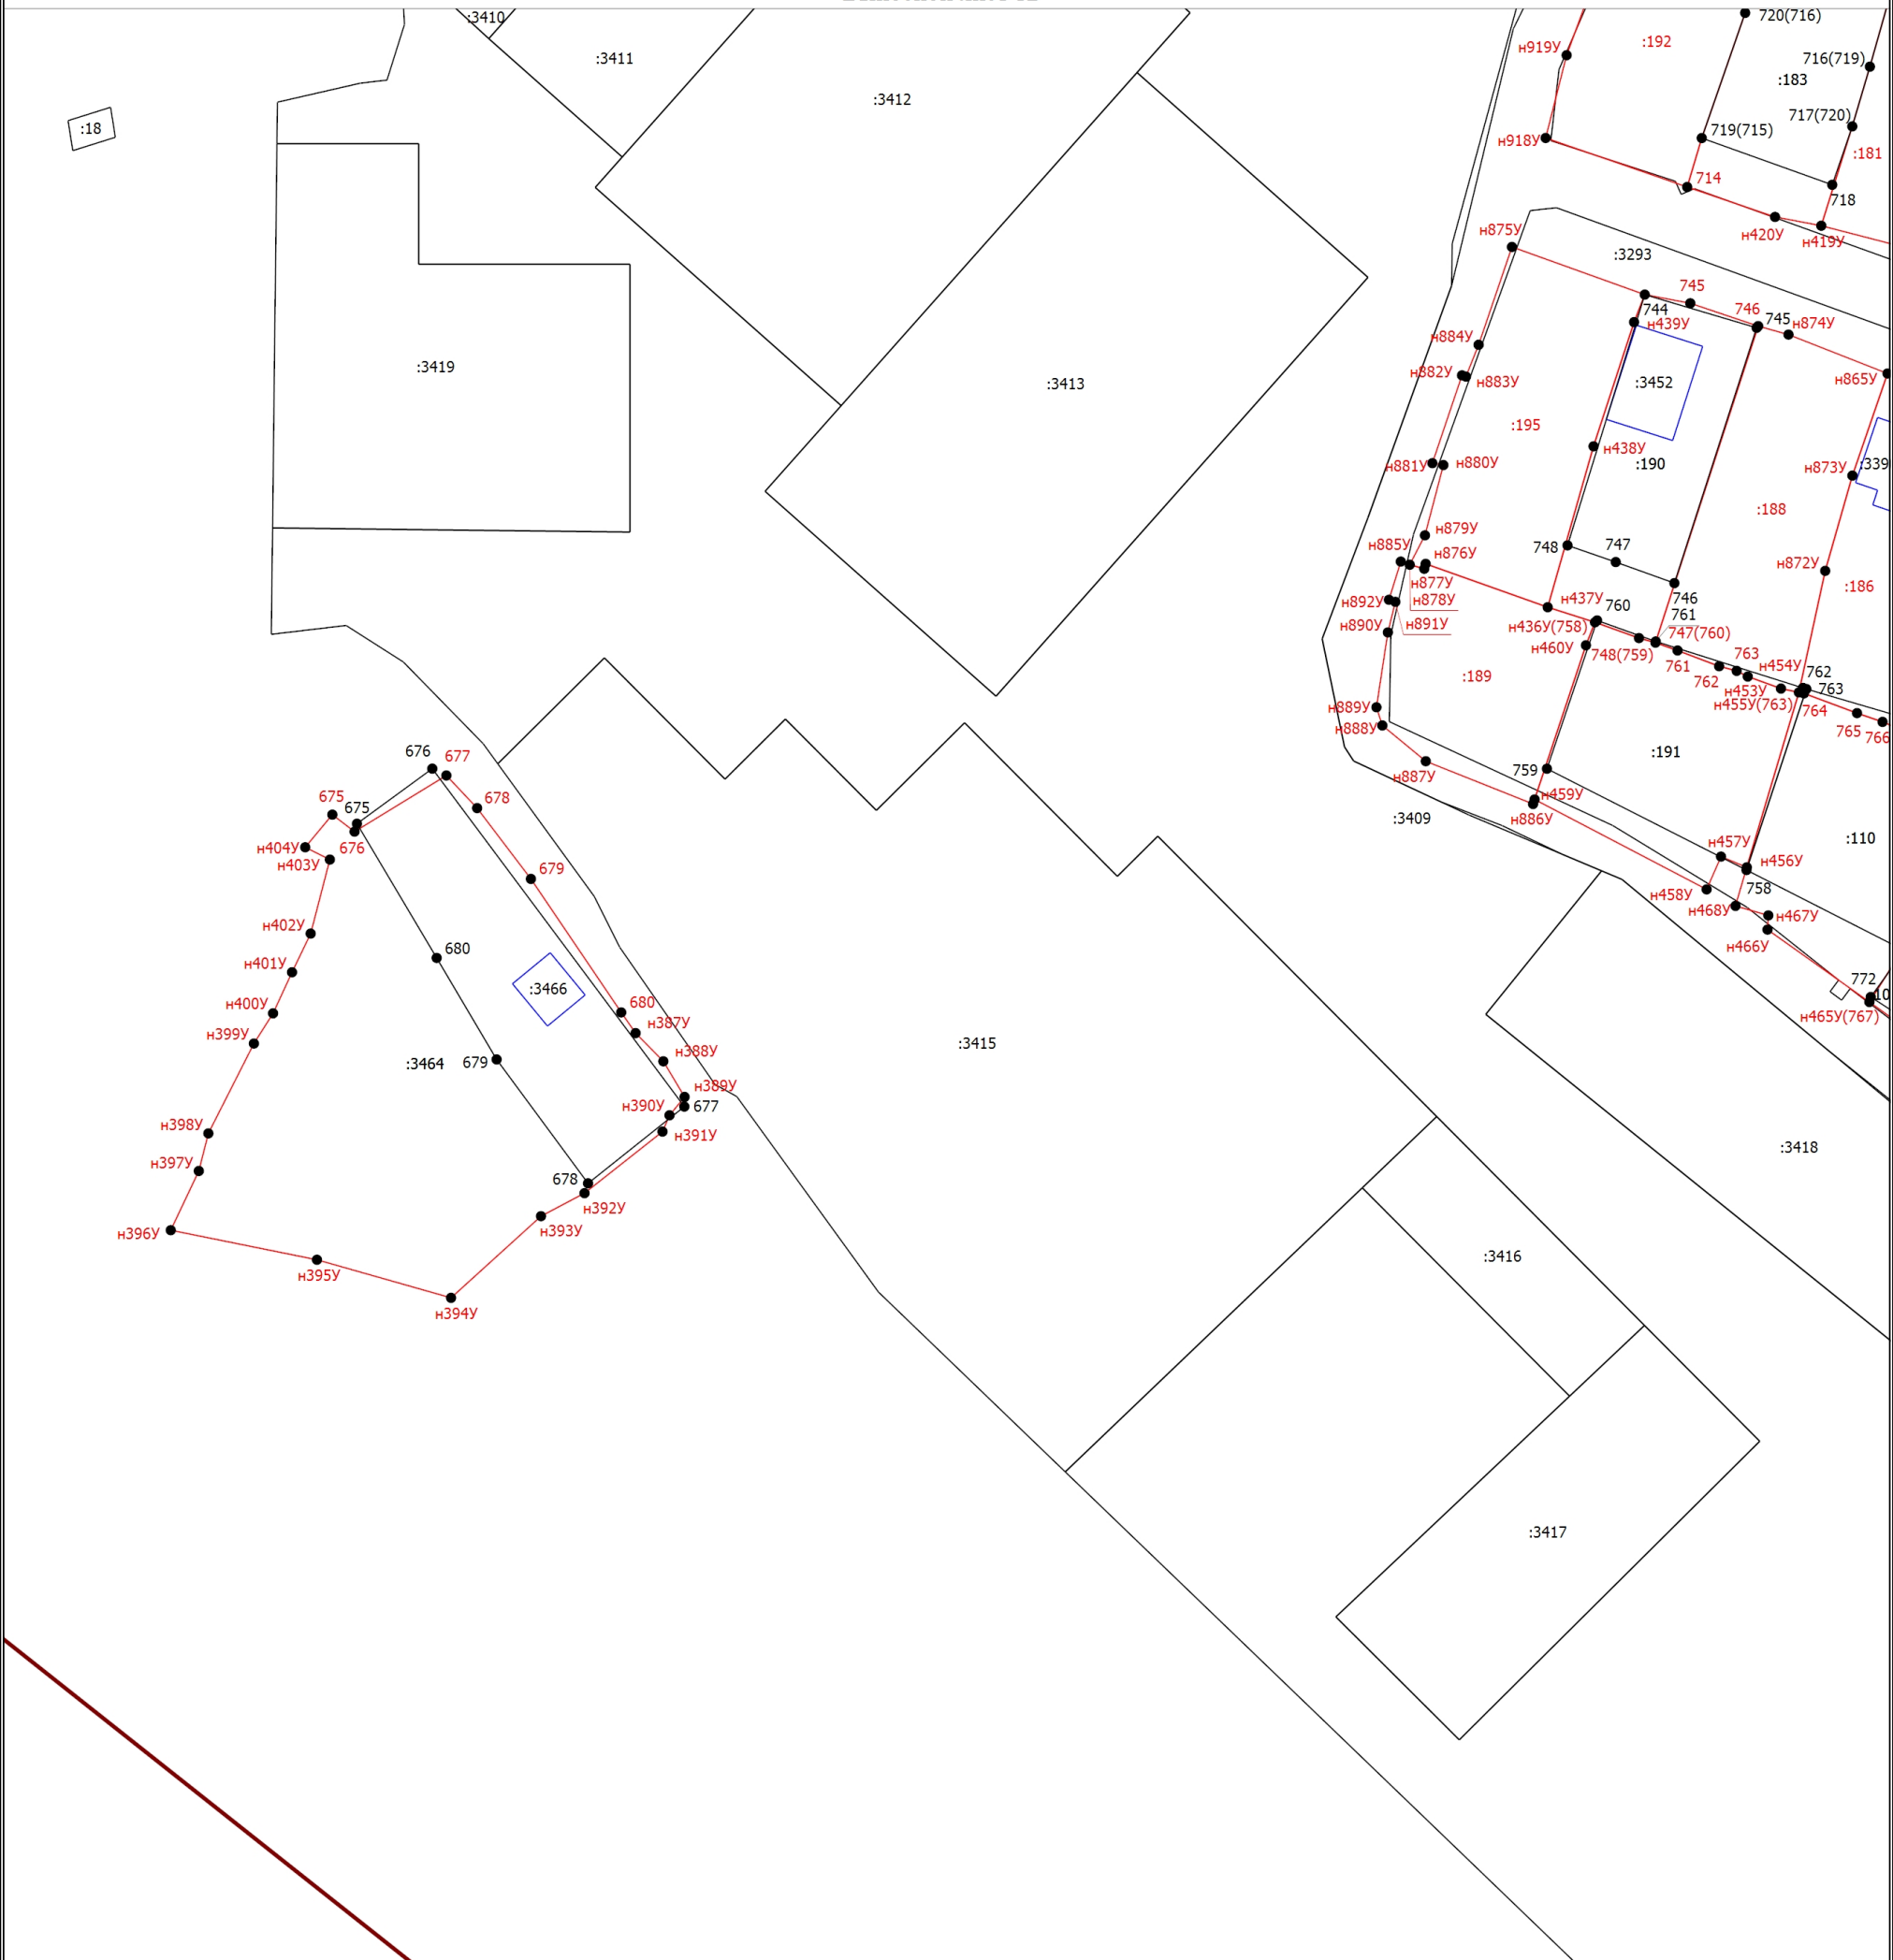


Масштаб 1:1000

Условные обозначения

- - Вновь образованная часть границы, сведения о которой достаточны для определения ее местоположения
- - Характерная точка границы, сведения о которой позволяют однозначно определить ее положение на местности
- 1 - Обозначение характерной точки, местоположение которой не изменилось или было уточнено
- 128 - Обозначение ликвидируемой характерной точки
- н1У - Обозначение новой характерной точки
- :2325E - Кадастровый номер земельного участка
- :102 - Уточняемый земельный участок
- :2087 - Кадастровый номер здания
- :3236 - Кадастровый номер сооружения
- - Существующая часть границы, имеющиеся в ЕГРН сведения о которой достаточны для определения ее местоположения
- - Граница здания
- - Граница кадастрового квартала

Схема границ земельных участков

Выносной лист 13

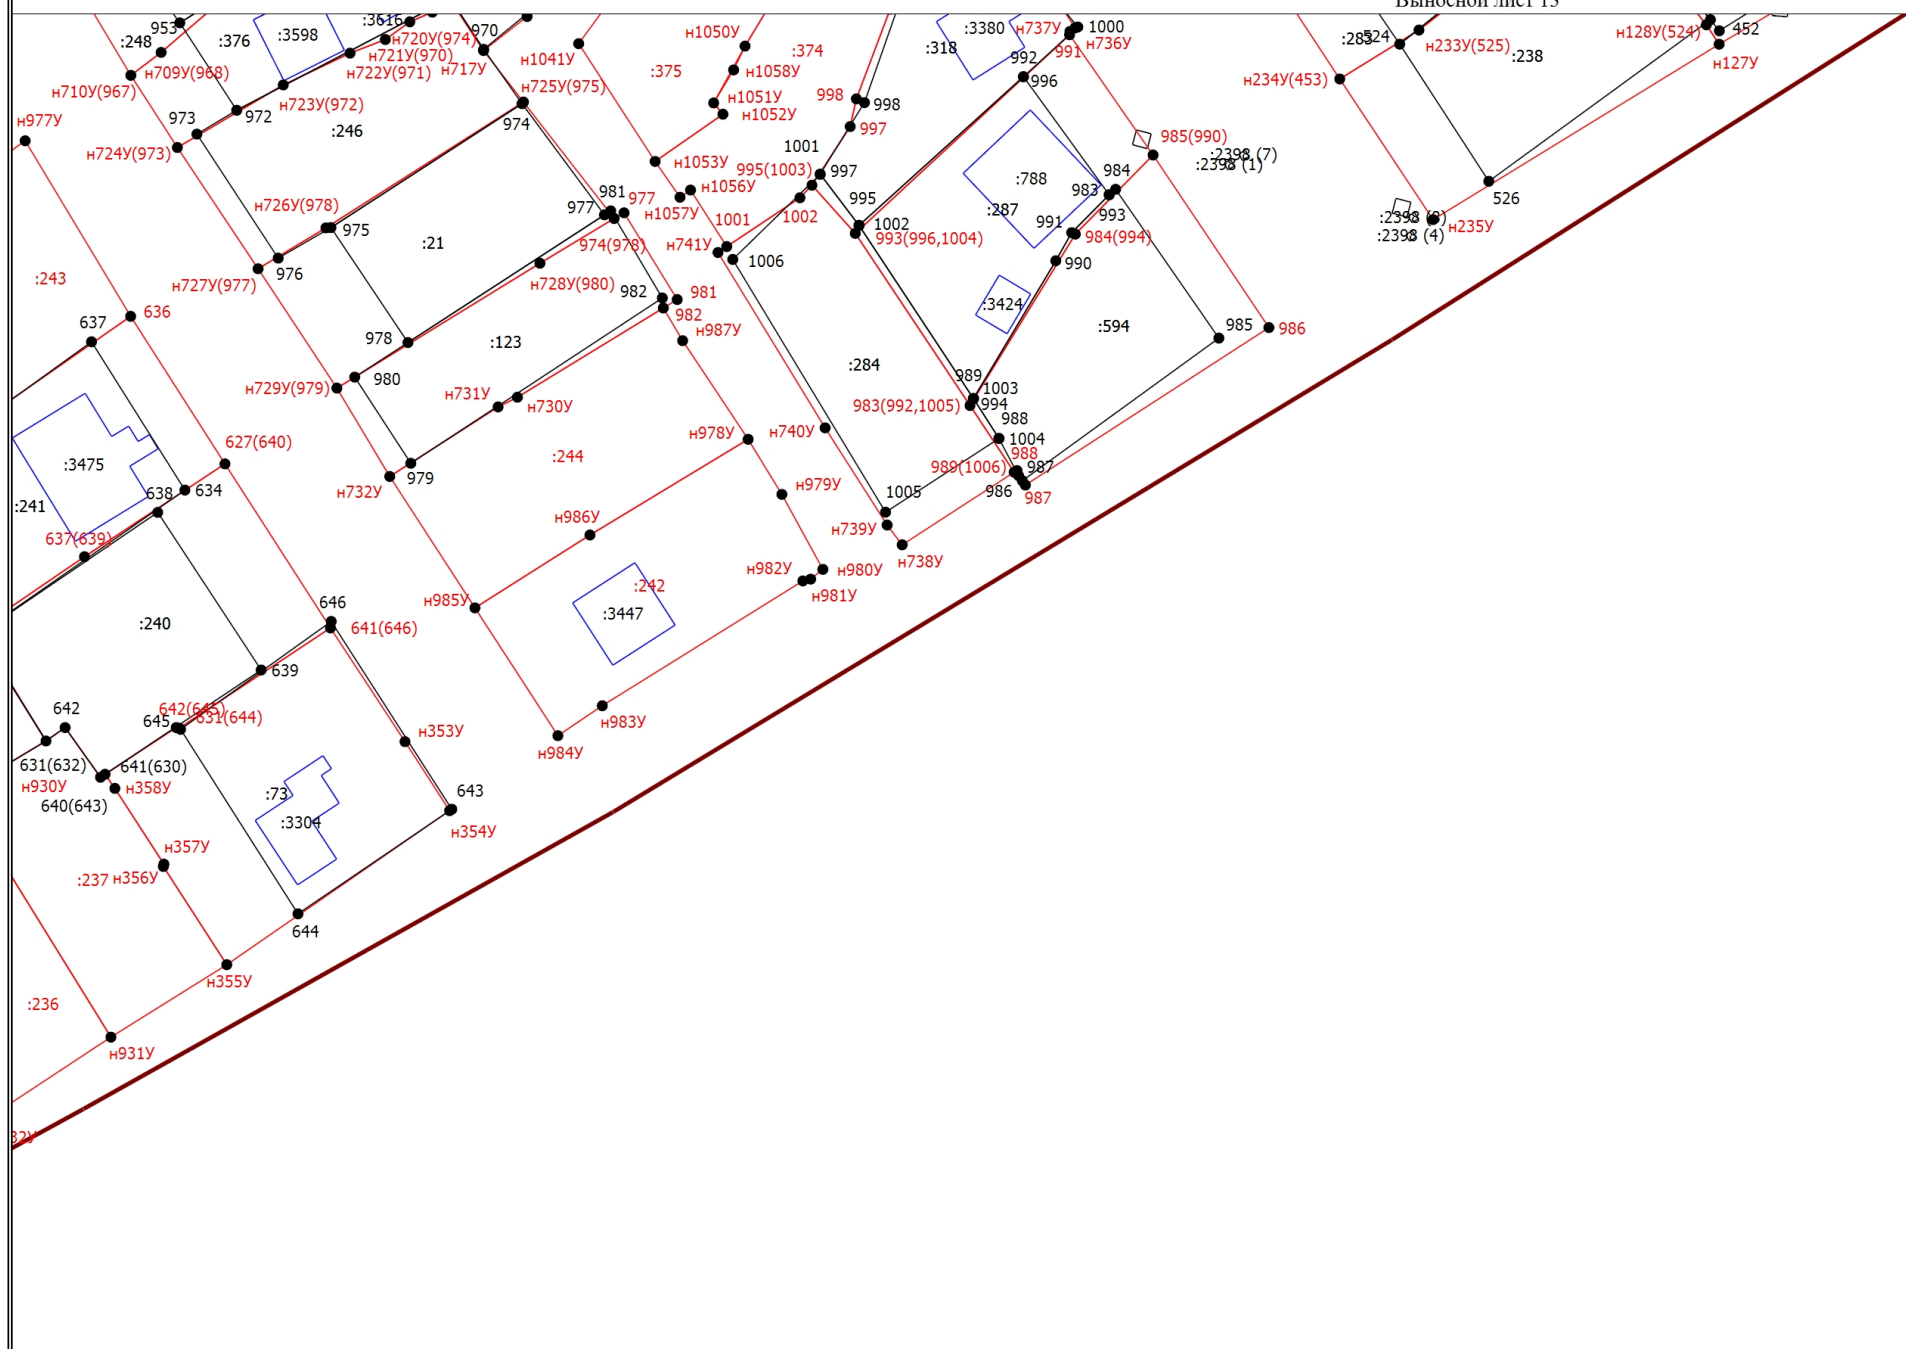

Масштаб 1:1000

Условные обозначения

- - Новая образованная часть границы, сведения о которой достаточны для определения ее местоположения
- - Характерная точка границы, сведения о которой позволяют однозначно определить ее положение на местности
- 1 - Обозначение характерной точки, местоположение которой не изменилось или было уточнено
- 128 - Обозначение ликвидируемой характерной точки
- н1У - Обозначение новой характерной точки
- :2325E - Кадастровый номер земельного участка
- :102 - Уточняемый земельный участок
- :2087 - Кадастровый номер здания
- :3236 - Кадастровый номер сооружения
- - Существующая часть границы, имеющиеся в ЕГРН сведения о которой достаточны для определения ее местоположения
- (blue) - Граница здания
- (thick red) - Граница кадастрового квартала